


C:\Users\PanelaHauk\AppData\Local\Microsoft\OneDrive\OneDrive\325\checkout\3.3.24.dwg

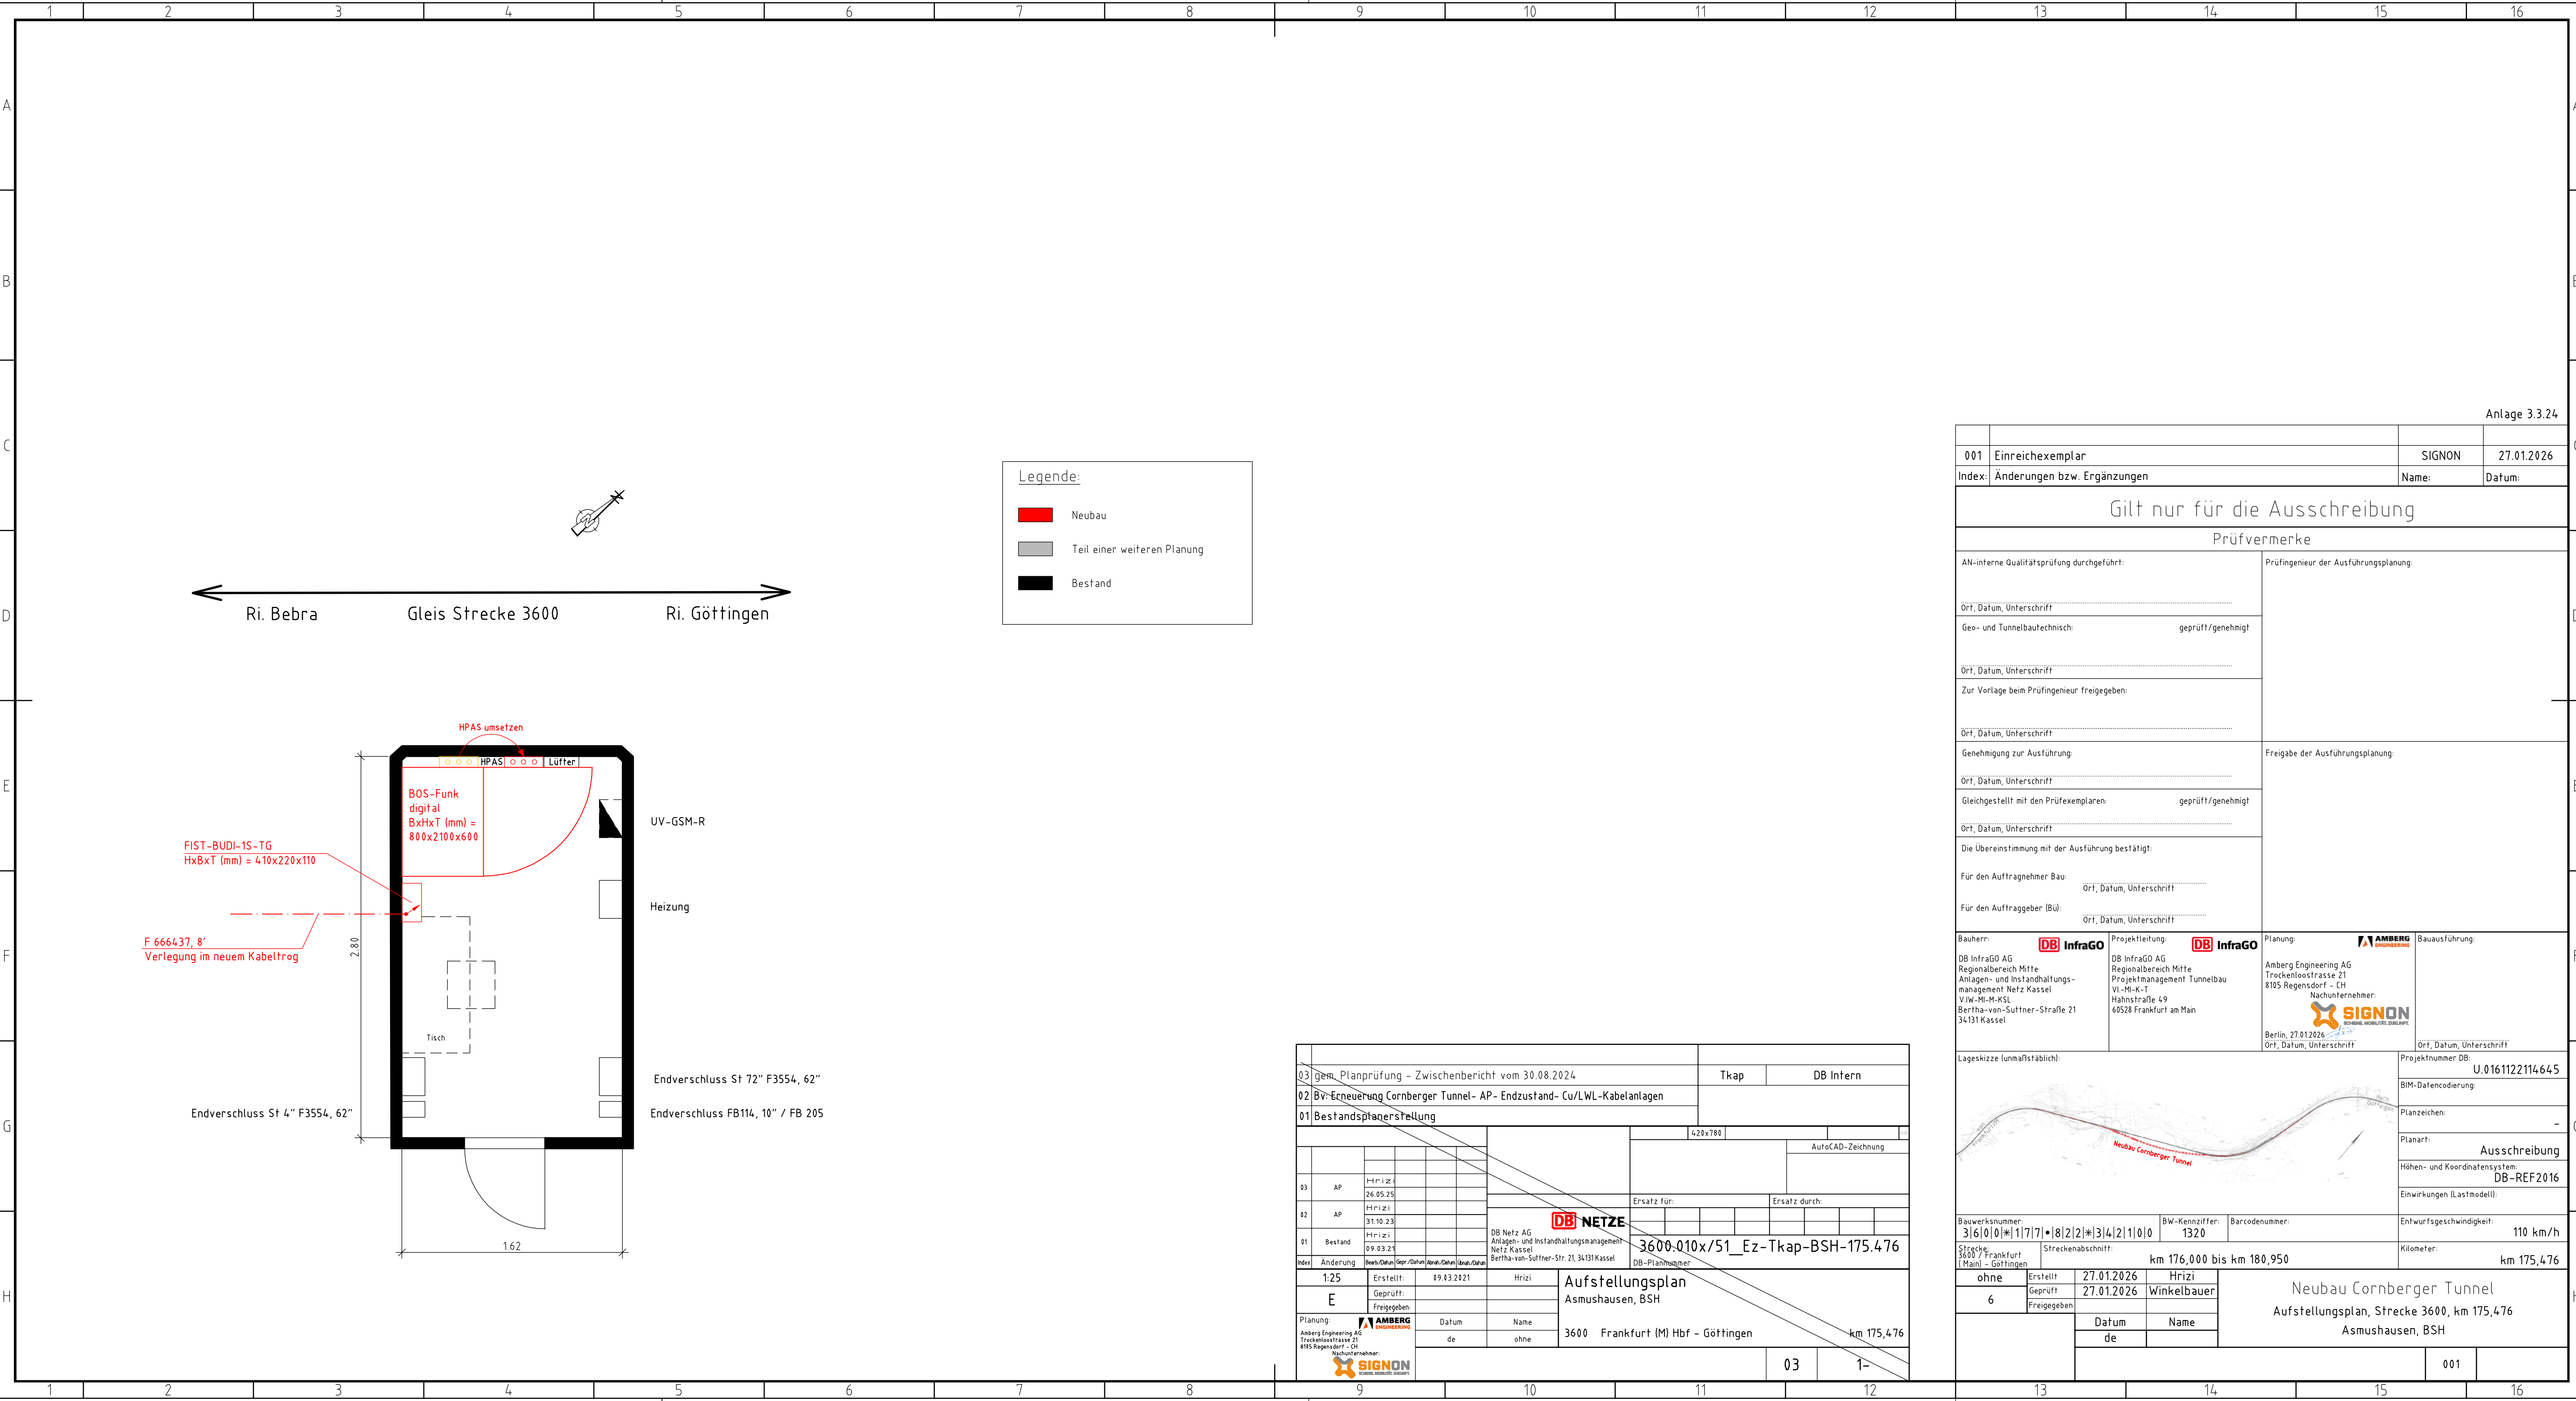

03 gem. Planprüfung - Zwischenbericht vom 30.08.2024				Tkap	DB Intern
02 Bv-Erneuerung Cornberger Tunnel- AP- Endzustand- Cu/LWL-Kabelanlagen					
01 Bestandsplanerstellung					
				420x780	
				AutoCAD-Zeichnung	
03	AP	Hzizi	26.05.25		
42	AP	Hzizi	31.10.23		
01	Bestand	Hzizi	09.03.21		
Index	Änderung	Bericht/Datum	Gepr./Datum	Anst./Datum	Brau./Datum
1:25	Erstellt:	09.03.2021	Hzizi	Aufstellungsplan	
E	Geprüft:			Asmushausen, BSH	
	Freigegeben:				
Planung:		Datum	Name	3600 Frankfurt (M) Hbf - Göttingen	
Amberg Engineering AG		de	ohne	km 175,476	
Trockenloostasse 21				03	1-
8105 Regensdorf - CH					
Nachunternehmer:					
SIGNON					

Anlage 3.3.24			
001	Einreichexemplar	SIGNON	27.01.2026
Index:	Änderungen bzw. Ergänzungen	Name:	Datum:
Gilt nur für die Ausschreibung			
Prüfvermerke			
AN-interne Qualitätsprüfung durchgeführt:		Prüfingenieur der Ausführungsplanung:	
Ort, Datum, Unterschrift:			
Geo- und Tunnelbautechnisch:		geprüft/ genehmigt	
Ort, Datum, Unterschrift:			
Zur Vorlage beim Prüflingenieur freigegeben:			
Ort, Datum, Unterschrift:			
Genehmigung zur Ausführung:		Freigabe der Ausführungsplanung:	
Ort, Datum, Unterschrift:			
Gleichgestellt mit den Prüfexemplaren:		geprüft/ genehmigt	
Ort, Datum, Unterschrift:			
Die Übereinstimmung mit der Ausführung bestätigt:			
Für den Auftragnehmer Bau:		Ort, Datum, Unterschrift:	
Für den Auftraggeber (Bü):		Ort, Datum, Unterschrift:	
Bauherr:		Projektleitung:	Planung:
DB InfraGO AG		DB InfraGO AG	Amberg Engineering AG
Regionalbereich Mitte		Regionalbereich Mitte	Trockenloostasse 21
Anlagen- und Instandhaltungs-		Projektmanagement Tunnelbau	8105 Regensdorf - CH
management Netz Kassel		VL-Ms-K-T	Nachunternehmer:
VfW-Ms-KSL		Hahnstraße 49	SIGNON
Bertha-von-Suttner-Straße 21		69528 Frankfurt am Main	
34131 Kassel			Berlin, 27.01.2026
			Ort, Datum, Unterschrift
			Ort, Datum, Unterschrift
Lageskizze (unmaßstäblich):		Projektnummer DB:	
		U.0161122114645	
		BIM-Datencodierung:	
		Planzeichen:	
		Planart:	
		Ausschreibung	
		Höhen- und Koordinatensystem:	
		DB-REF2016	
		Einwirkungen (Lastmodell):	
Bauwerksnummer:		BW-Kennziffer:	Entwurfsgeschwindigkeit:
3 6 0 0 * 1 7 7 * 8 2 2 * 3 4 2 1 0 0		1320	110 km/h
Strecke:		Streckenabschnitt:	Kilometer:
3600 / Frankfurt (Main) - Göttingen		km 176,000 bis km 180,950	km 175,476
ohne		Erstellt:	27.01.2026
6		Geprüft:	27.01.2026
		Freigegeben:	Winkelbauer
		Datum	Name
		de	
		Neubau Cornberger Tunnel	
		Aufstellungsplan, Strecke 3600, km 175,476	
		Asmushausen, BSH	
		001	