



Unterführung der Hafenstraße in km
2,166 der Strecke Worms - Landdamm.

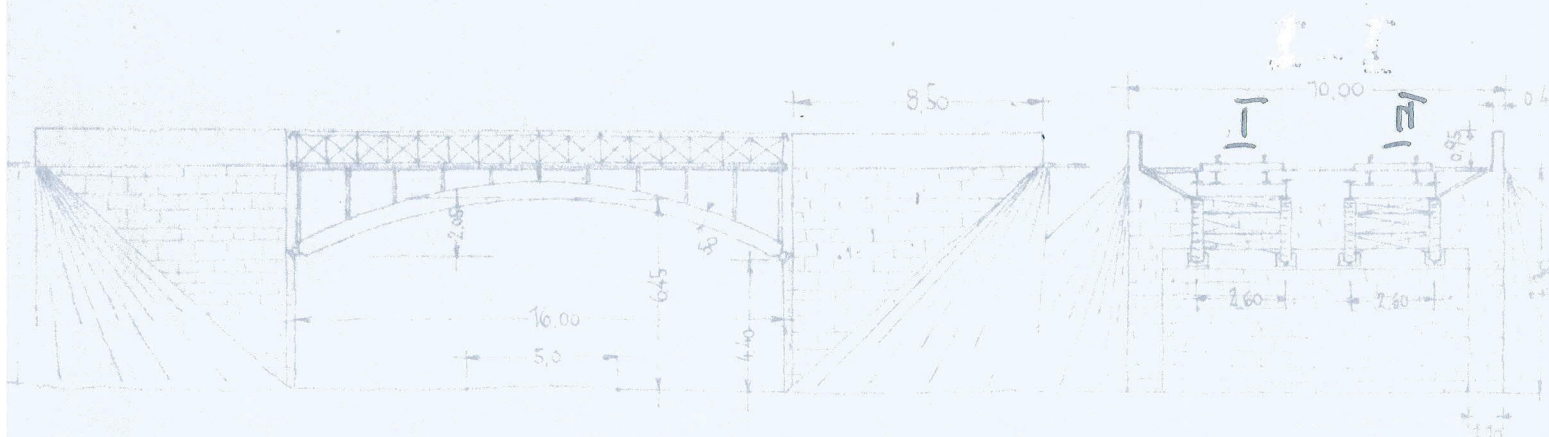

Ansicht


Querschnitt A-A

Maßstab 1:250

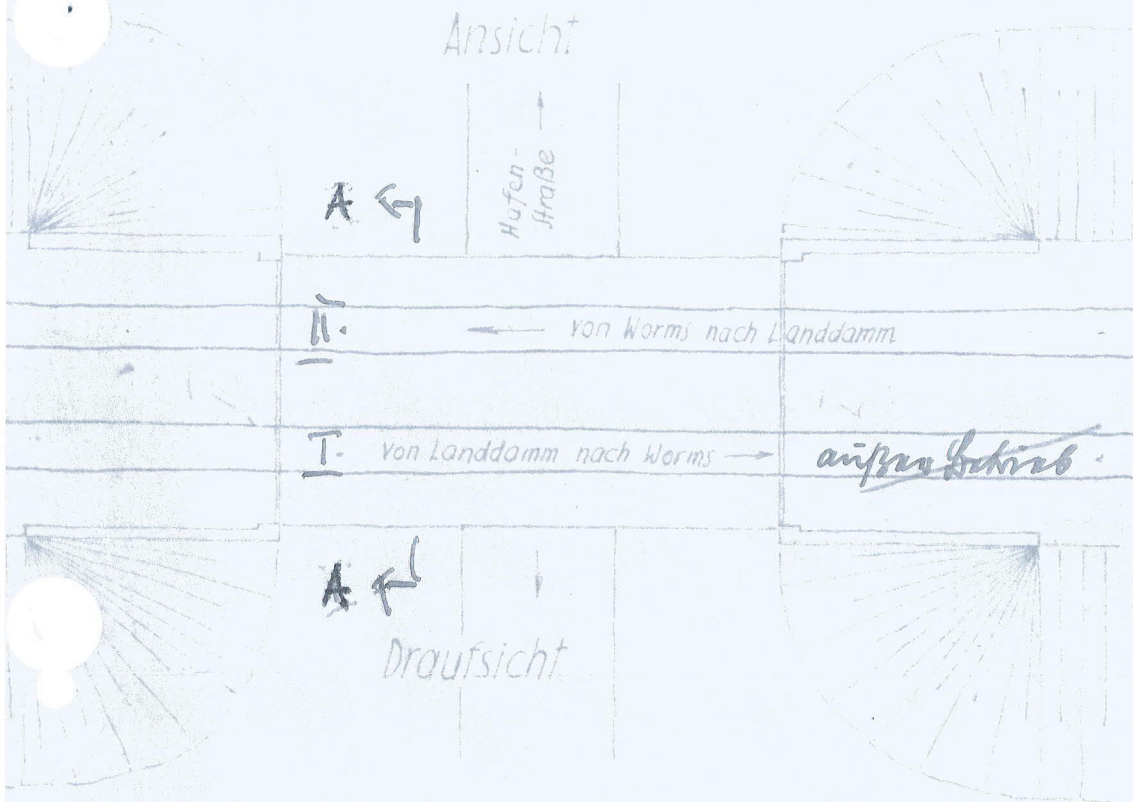

M 1:250

Lageplan M. 1:1000

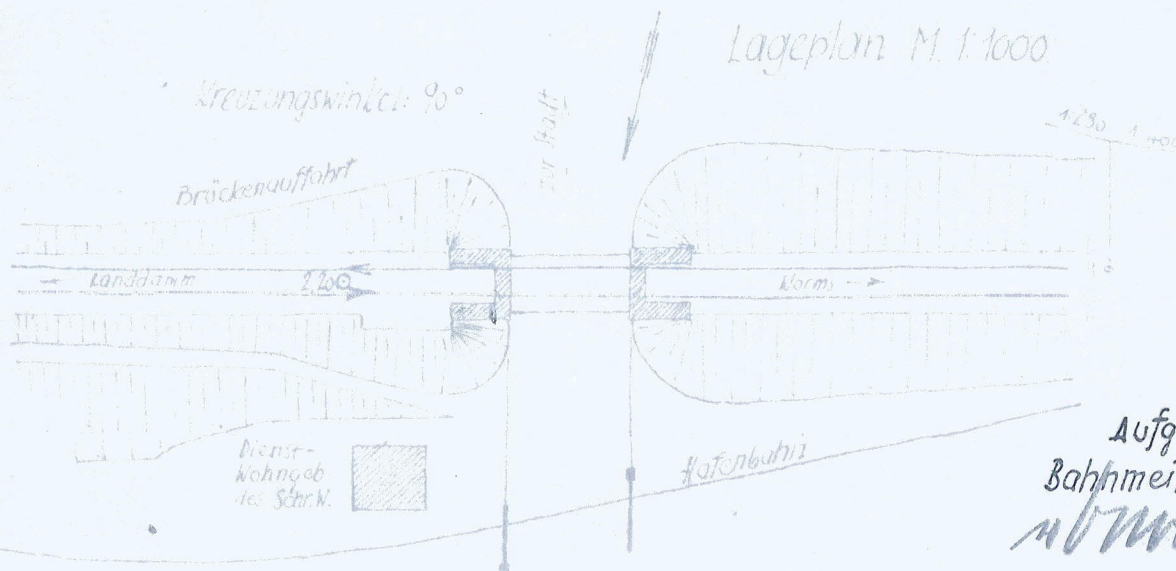

Aufgestellt:
Bahnmeisterei Worms,
den 18.3.48
H. W. W.

DB Netz AG

Niederlassung Südwest

Strecke Nr./Name: 3570 Worms - Biblis

Bauwerks-km: 2,170

Bauwerksnummer: 3570-2,170-1615

Übersichtsskizze

(Ansicht, Querschnitt, Lageplan)

