


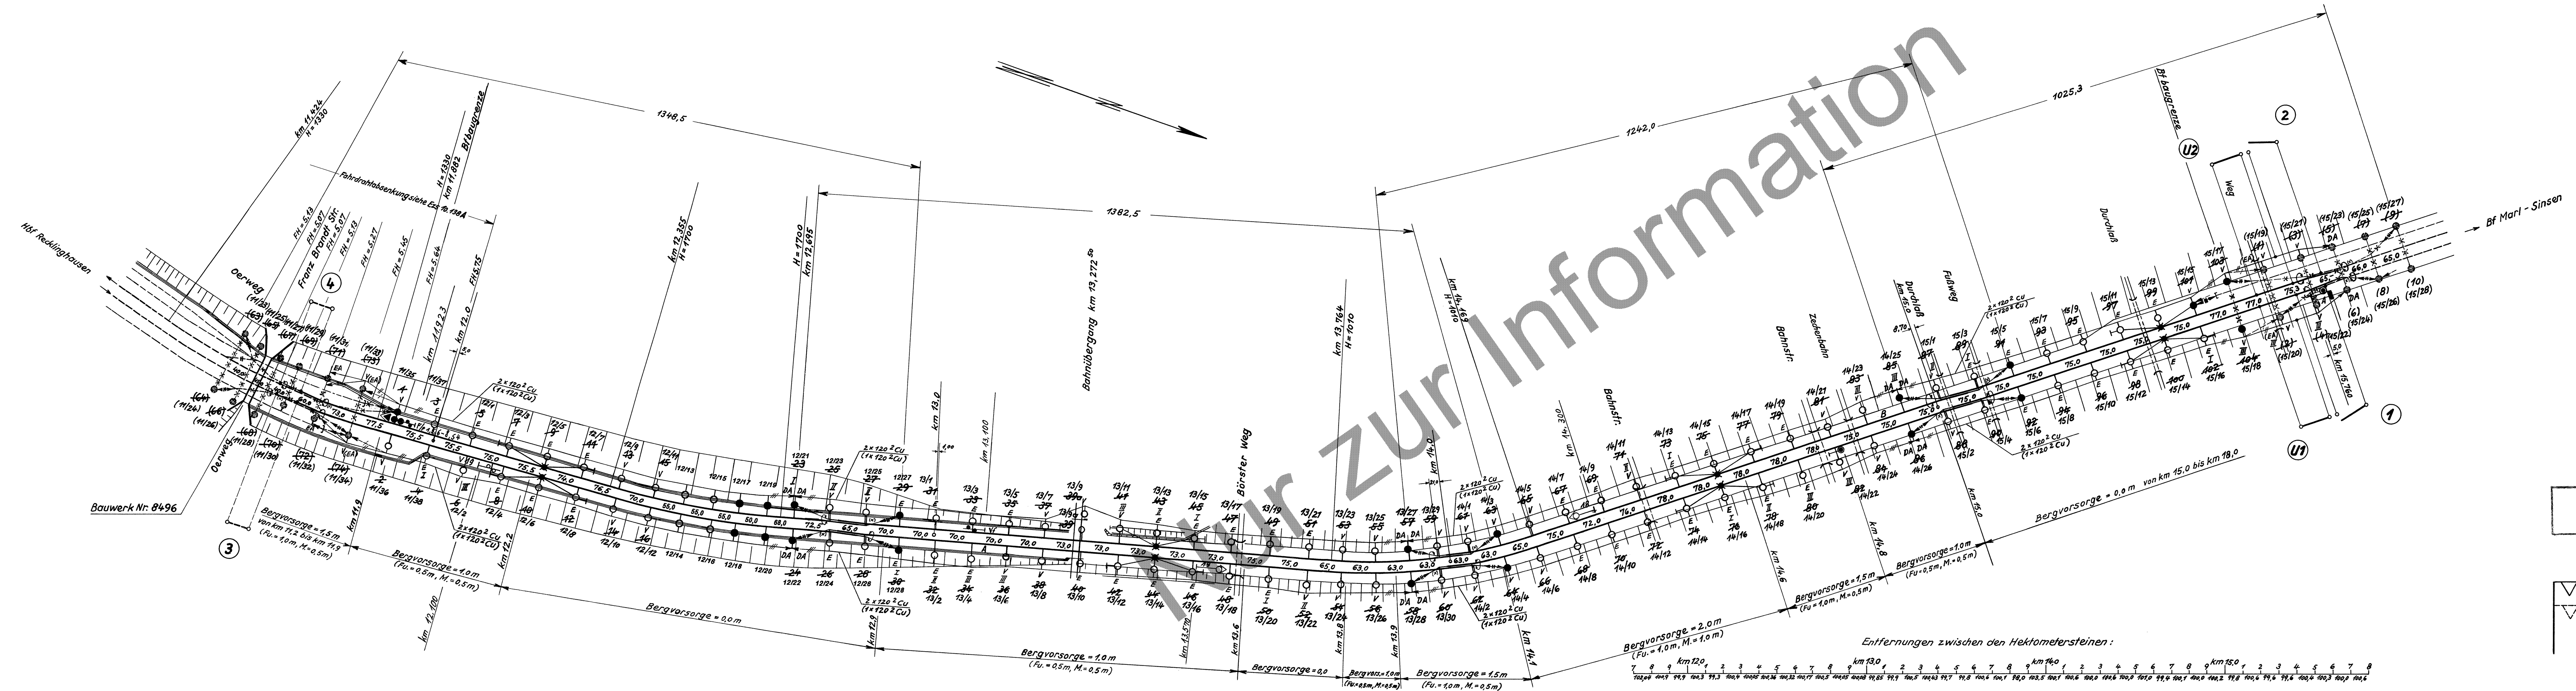

Revisionszeichnung

2x120²Cu werden jeweils auf der Ost- und Westseite aufgelegt.
Maste für 3x120²Cu bestimmen.

Maßstab:
Länge: 1:5000
Breite: 1:1000

Elektrifizierung der Strecke
Wanne-Eickel Hbf - Recklinghausen Hbf -
(Marl-Sinsen)
Lageplan der Strecke
Recklinghausen Hbf = Marl-Sinsen

1360 x 300

1360 x 300

Tag		Name		nach Ausführung berichtigt:			
aufgenommen		16.7.63		H. Hansen		SSW Baubüro Essen	
festgestellt		7.10.65		Paluly		NADortmund(EI)	
				die Richtigkeit bescheinigt:			
				i. v. Georgi			
Berechnung Plan		18.11.65		H. Hansen		BD Essen	
				H. Hansen			
bearbeitet		7.10.65		Paluly		NADortmund(EI)	
				i. v. Georgi			
entworfen				aufgestellt:		SSW Baubüro Essen	
gezeichnet		28.6.63		H. Hansen		BRu 697/L	
geprüft		28.6.63		H. Hansen			
				Essen, 28. Juni 1963			
Maßstab:				Elektrifizierung der Strecke			
Länge:		1:5000		Wanne-Eickel Hbf - Recklinghausen Hbf -		Ezs 10.1. ¹³⁸ / ₁₃₆ L	
Breite:		1:7000		(Marl-Sinsen)		Ausgabe vom	
				Lageplan der Strecke			
				Recklinghausen Hbf = Marl-Sinsen			