


B565 Bestandszeichnung

Die Übereinstimmung mit der Ausführung bescheinigt

Uelzen, den 13.4.1985

Der Vorstand des WSA Uelzen Der Sachbearbeiter

Brückenbuch Seite 2
Brückennummer 602

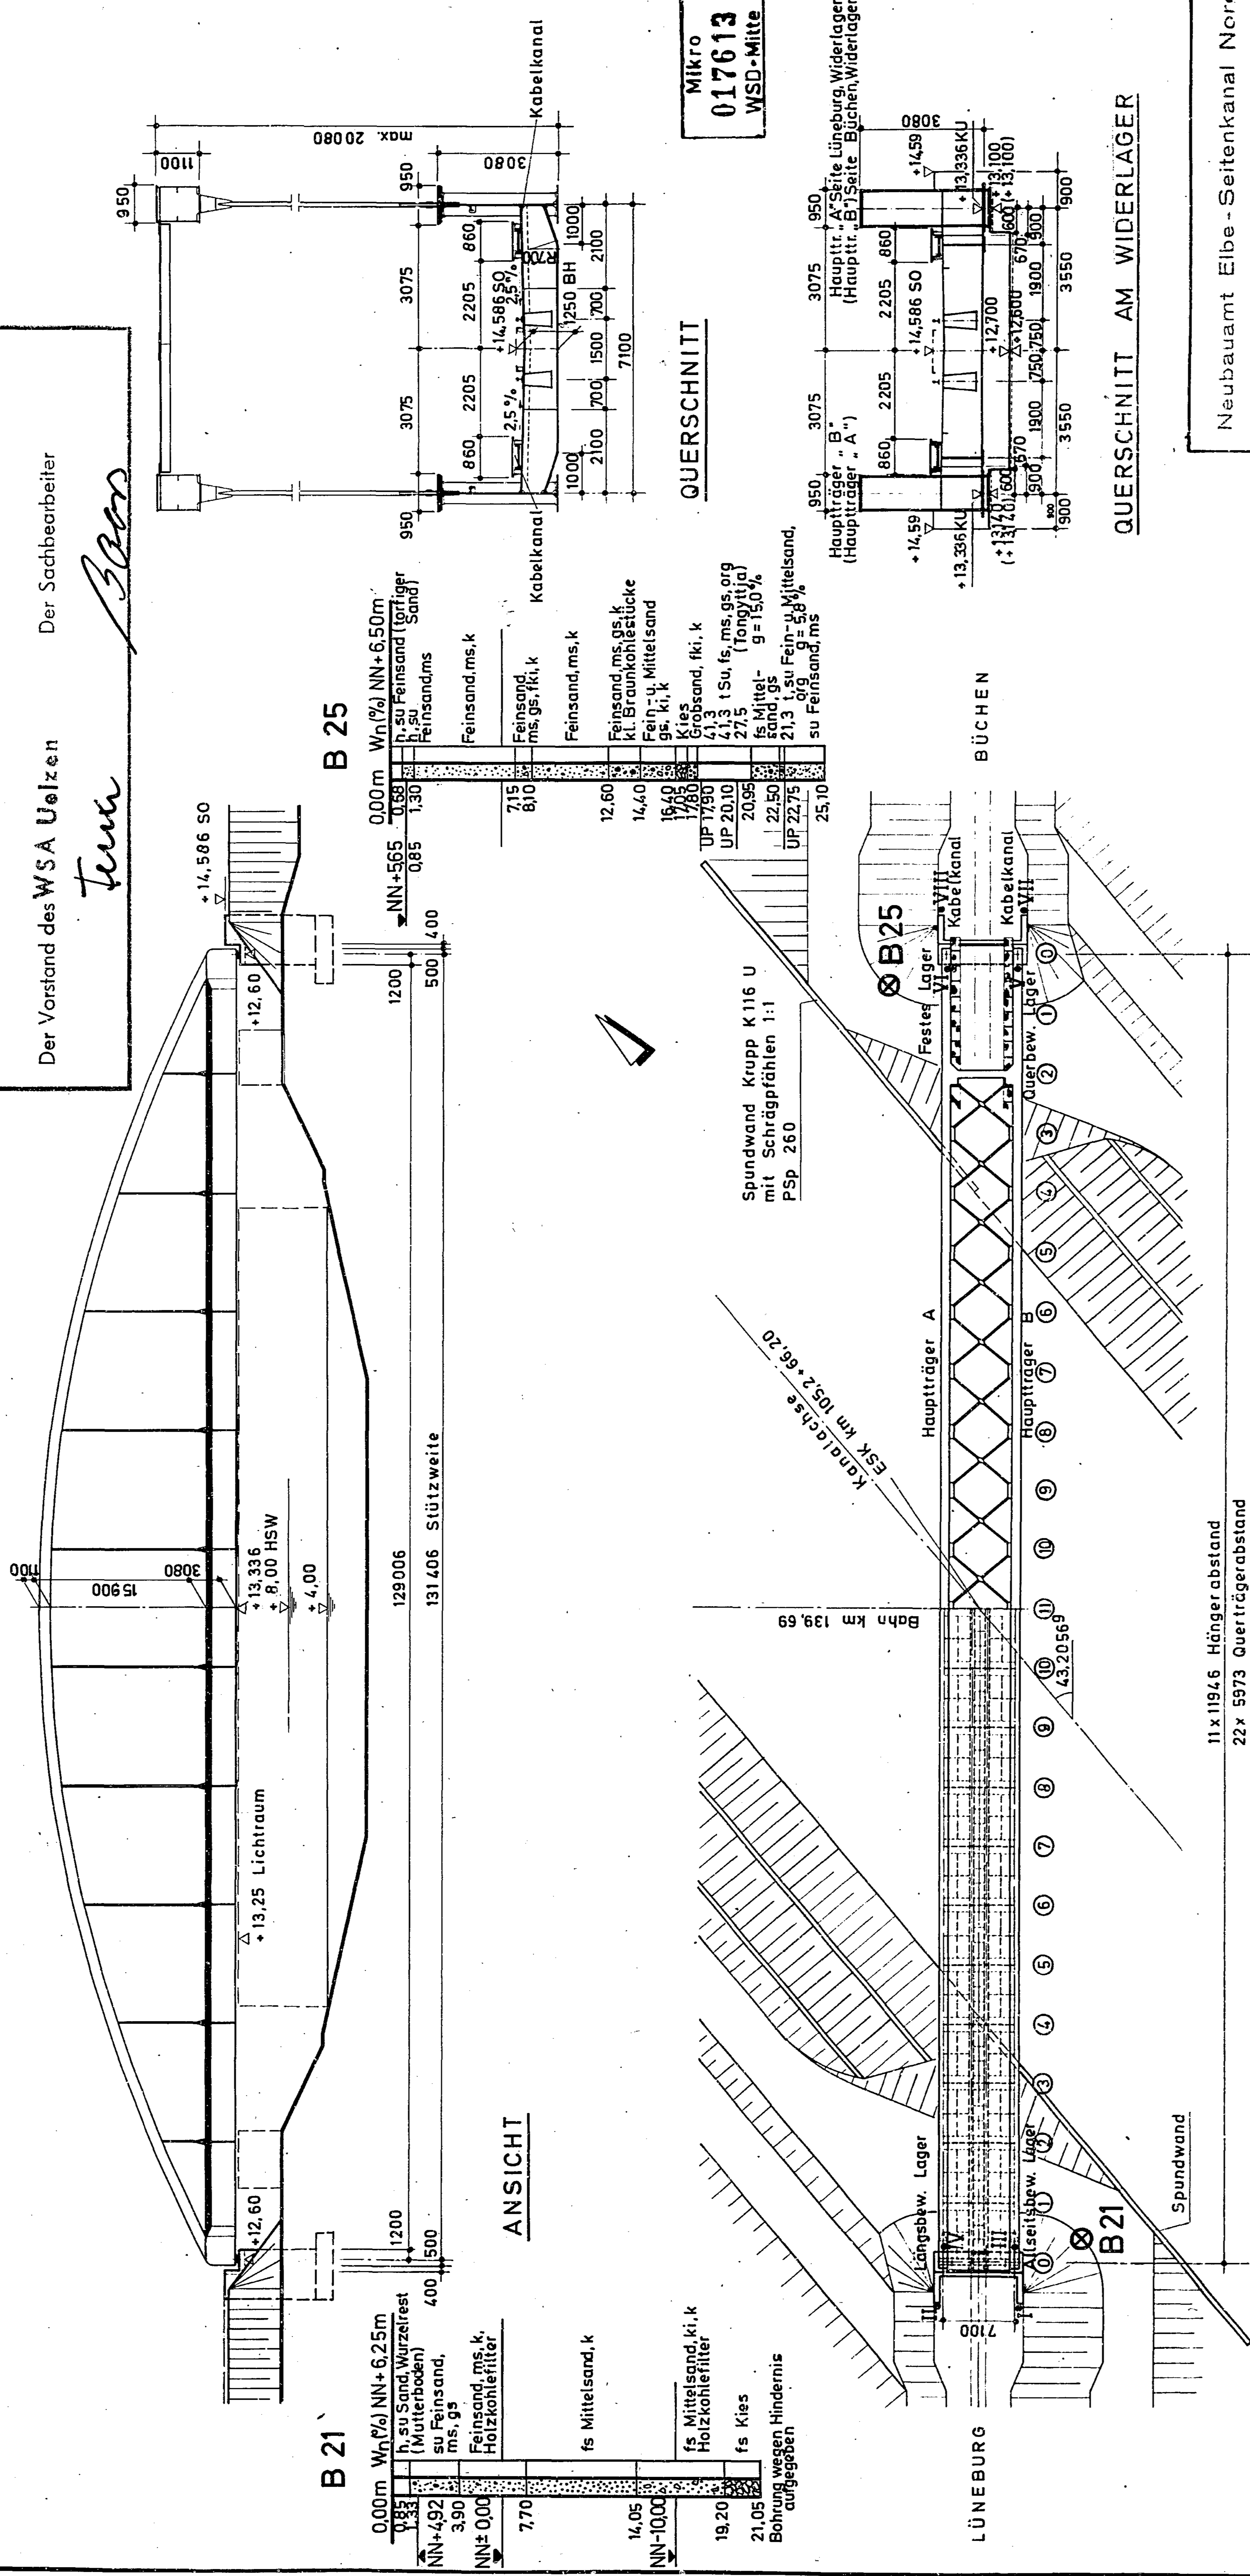


DRAUFSICHT

Verw Bz	BWa Str	Zb	Kilometer	O Art	O Teil	Zk	B Art	F	Stand
31151	019011	11079165	5111	1100010	010	BIZ	0119175		

Maßstab
Querschnitte

Ansicht - Draufsicht

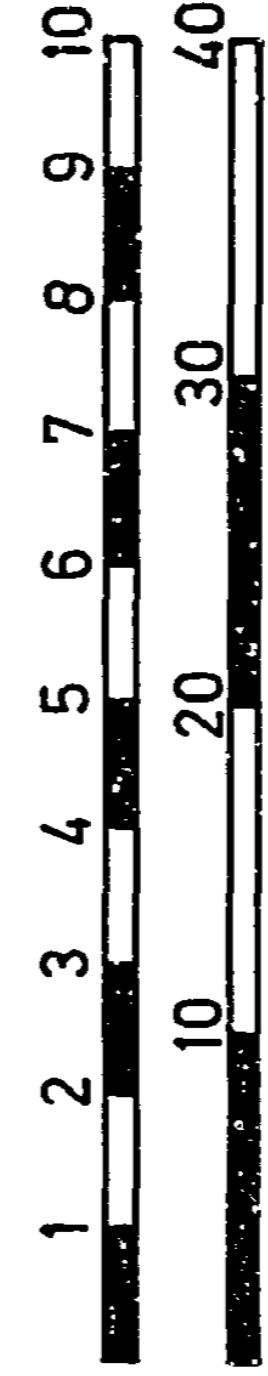

QUERSCHNITT

Mikro
017613
WSD-Mitte

QUERSCHNITT AM WIDERLAGER

Neubauamt Elbe-Seitenkanal Nord

DB - Überführung
Lüneburg - Büchen

Brückennr. 602 Zeichnungs-Nr. 673

35