


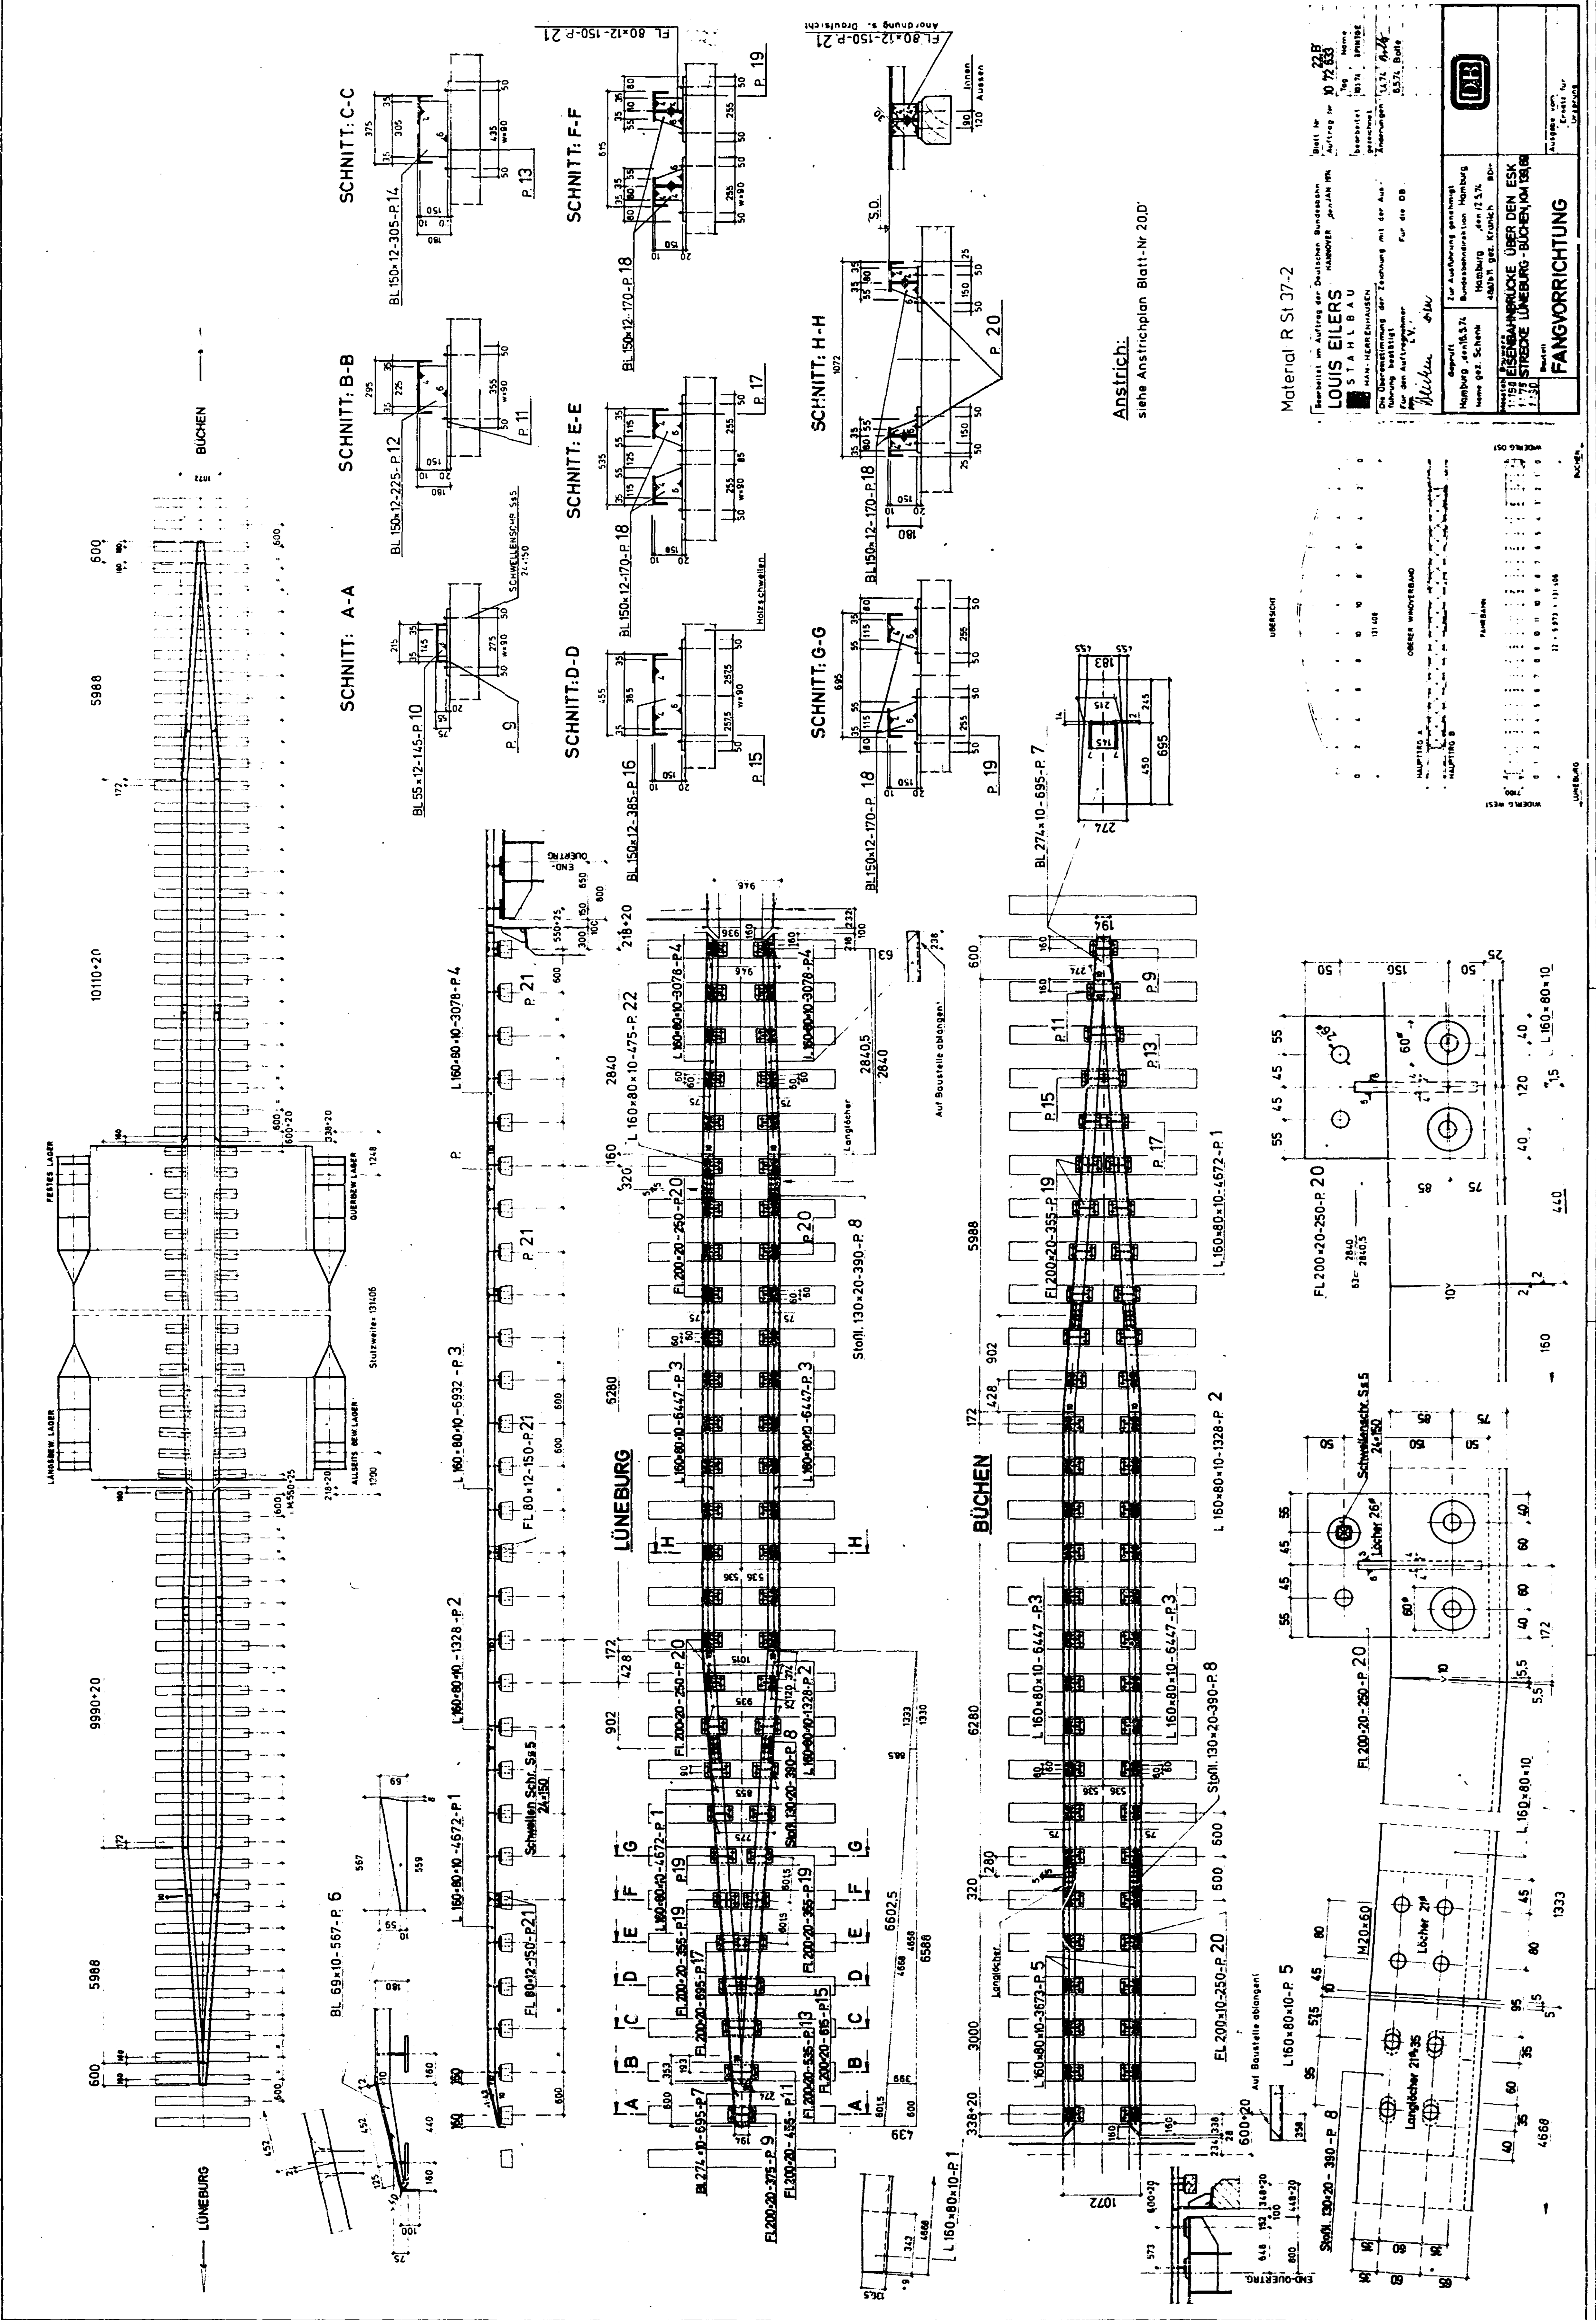

Mikro
017647
WSD-Mitte

B565

Bestandszeichnung

Die Übereinstimmung mit der Ausführung bescheinigt

Uelzen, den 13. 4. 1985

Der Vorstand des WSA Uelzen

Der Sachbearbeiter

tuu

Boas

Verw Bz	BWA Str	Zb	Kilometer	O Art	O Teil	Zk	B Art	F	Stand
31151	0191011101791615	511111213101012101191713							

Bearbeitet im Auftrag der Deutschen Bundesbahn

LOUIS EILERS

STAHLBAU

HANNOVER-HERRENHAUSEN

Blatt Nr. 22

Auftrag Nr. 1072633

bearbeitet

gezeichnet

Änderungen

10.174

SPINWÄGE

1.474

BOLTE

6.574

BOLTE

Die Übereinstimmung der Zeichnung mit der Ausführung bestätigt

Für den Auftragnehmer

W. Müller

i.V. *W. Müller*

gezeichnet

Für die DB

Geprüft:

Hamburg, den 16. 5. 74

Name: gez. Schenk

TBA

48A IB

gez. Krensch

BDIR

Zur Ausführung genehmigt:

Bundesbahndirektion Hamburg

Hamburg, den 17. 6. 1974

48A IB

gez. Krensch

BDIR

Maßstab:

1:150

1:175

1:30

BAUTEIL:

FANGVORRICHTUNG

ib

1.07270

Ausgabe vom

Ersatz für

Ursprung

Material R SI 37-2

