


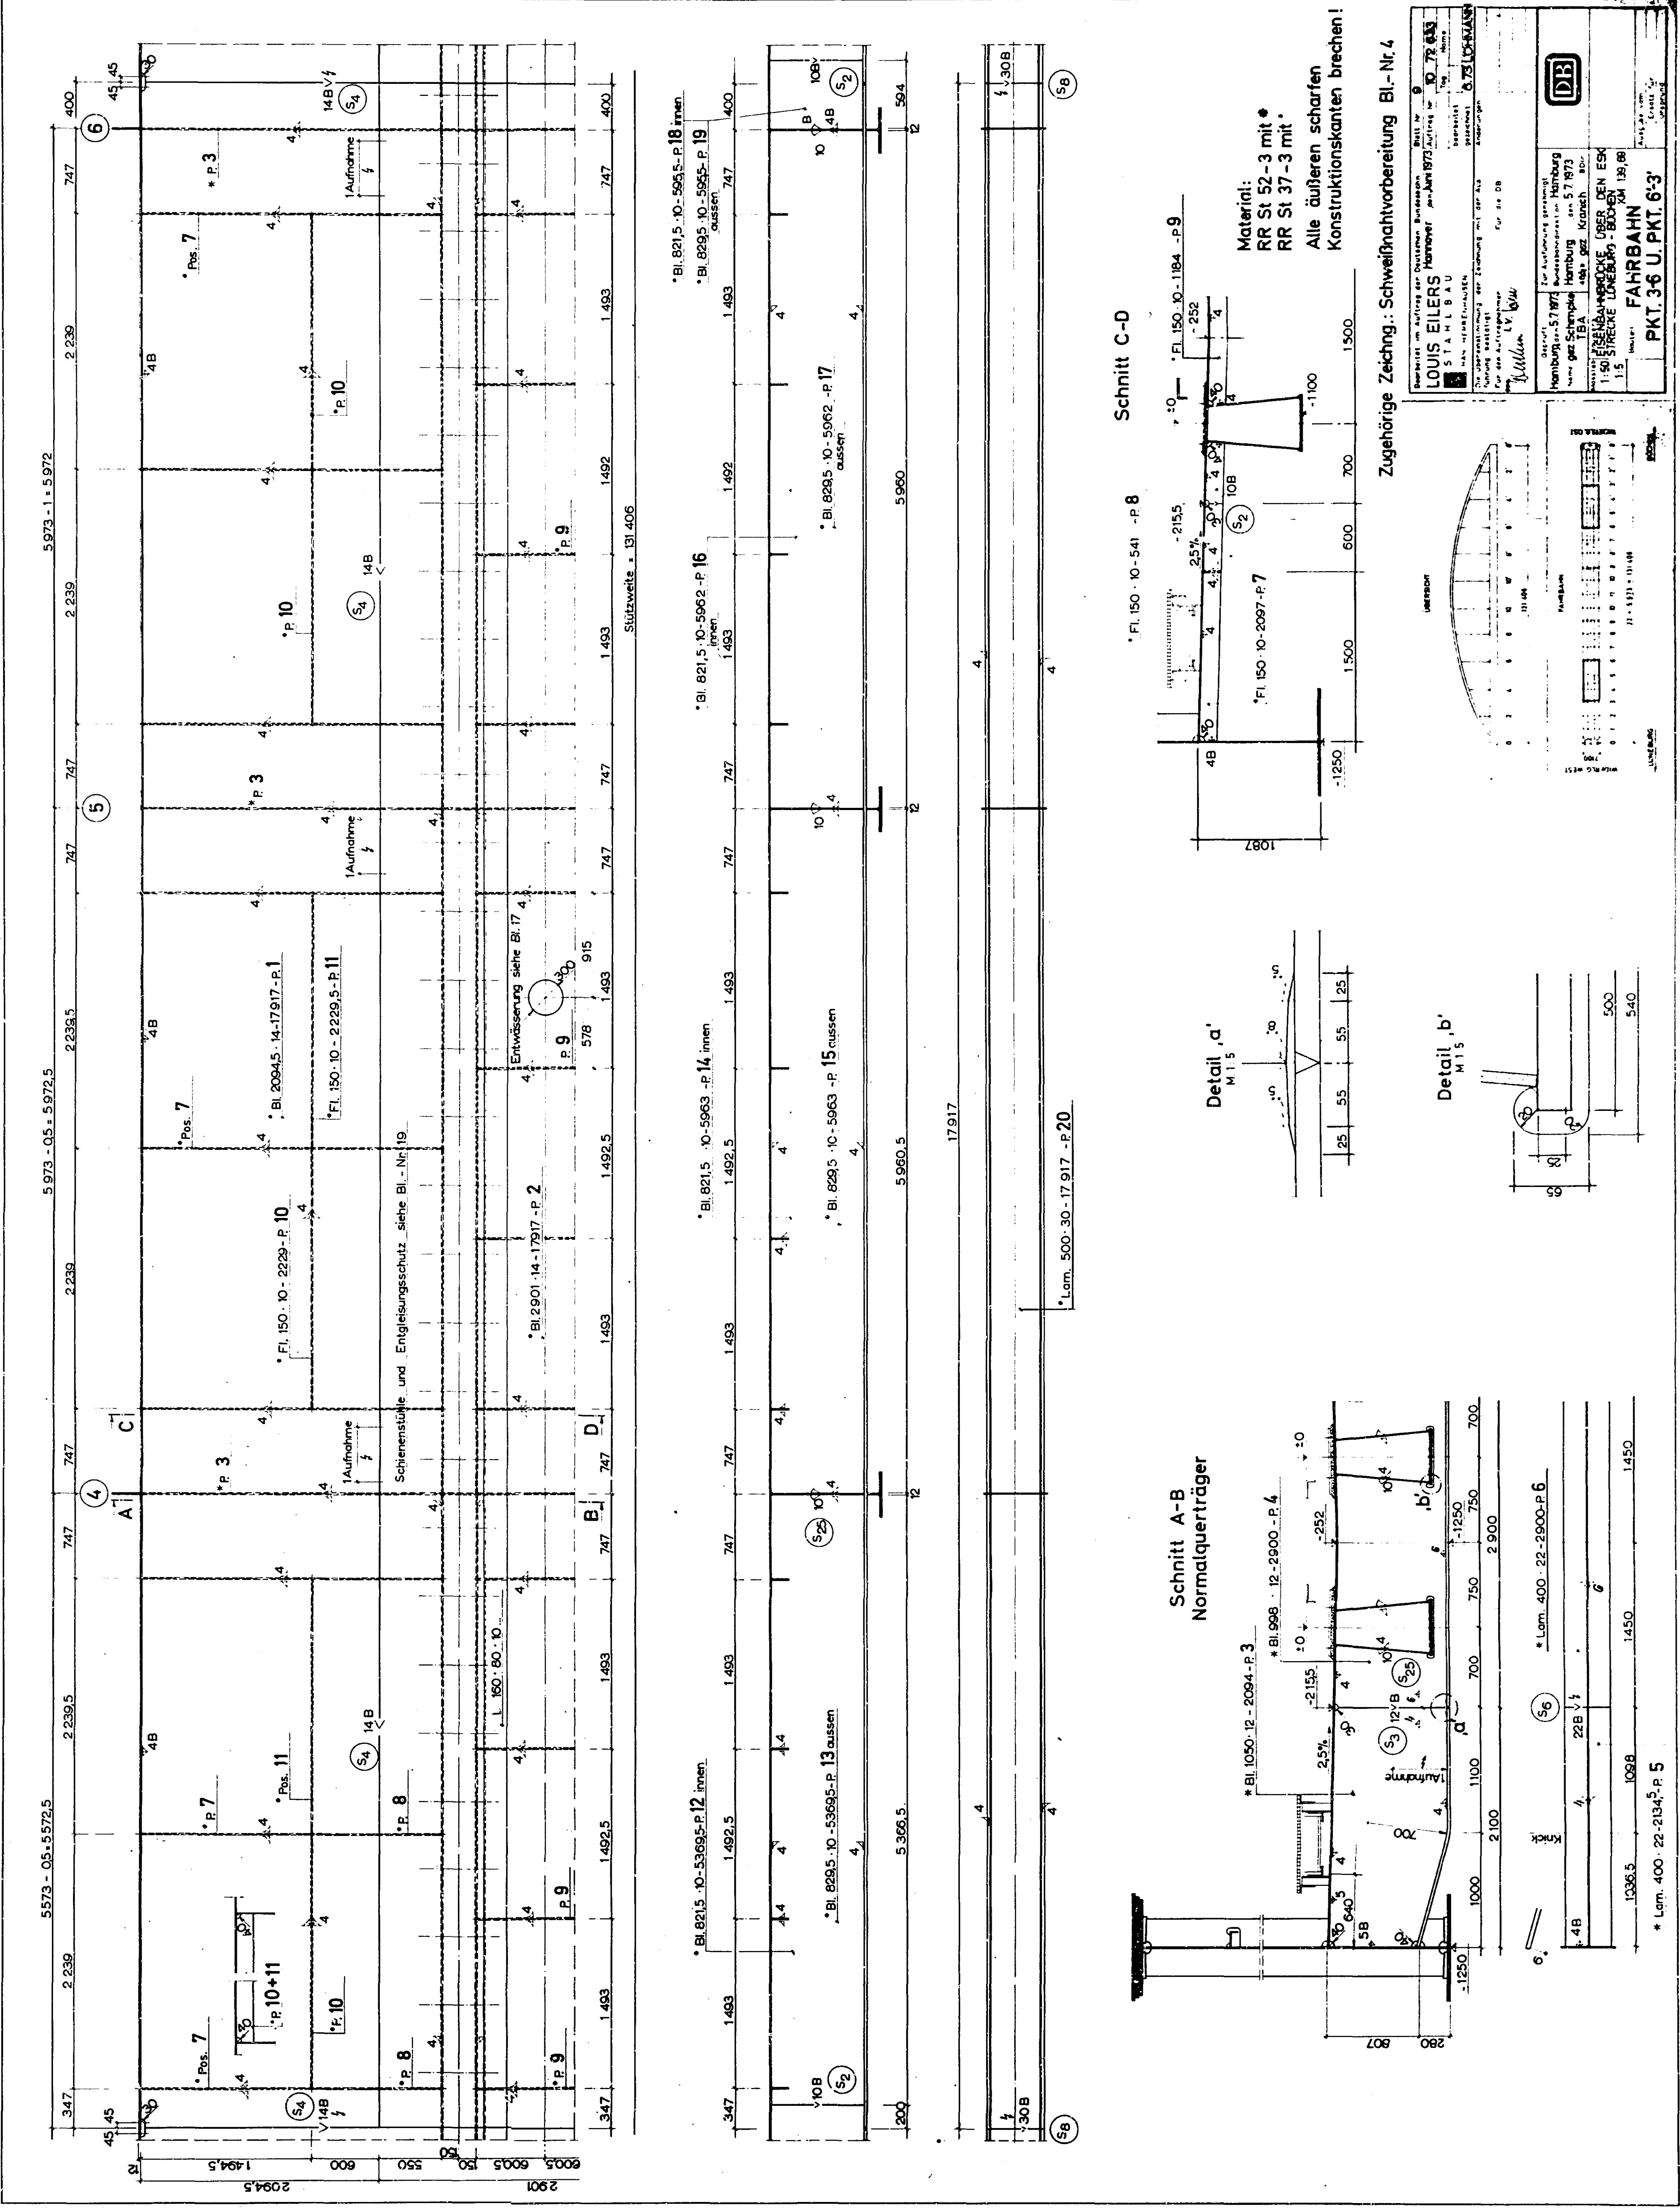

B565 Bestandszeichnung

Die **Ebereinstimmung** mit der Ausführung **bestätigt**

Uaizen, den 13.4.1985

Der Vorstand des WSA Ueizen

Der Sachbearbeiter

W. Müller

Verw Bz	BWA Str	Zb	Kilometer	O Art	O Teil	Zk	B Art	F	Stand
31151	019011	110191615511112131010	B1210	1191713					

gearbeitet im Auftrag der Deutschen Bundesbahn

LOUIS EILERS

STAHLBAU

MANNHOVER

HERRENHAUSEN

Die Übereinstimmung der Zeichnung mit der Ausführung ist bestätigt

Für den Auftragnehmer i.V.

W. Müller

W. Müller **gez. Unterzeichnet**

Geprüft:

Hamburg, den 5.7.1973

Name: gez. Schimpke

TBA

Zur Ausführung genehmigt:

Bundesbahndirektion Hamburg

Hamburg, den 15.7.1973

Name: gez. Kranich

48A 1B

gez. Kranich

BDL

Maßstab:

1:50

1:5

BAUTEIL:

FAHRBAHN

Pkt. 3-6 UND Pkt. 6'-3'

1b 10727/0

AUSGABE:

10727/0

