
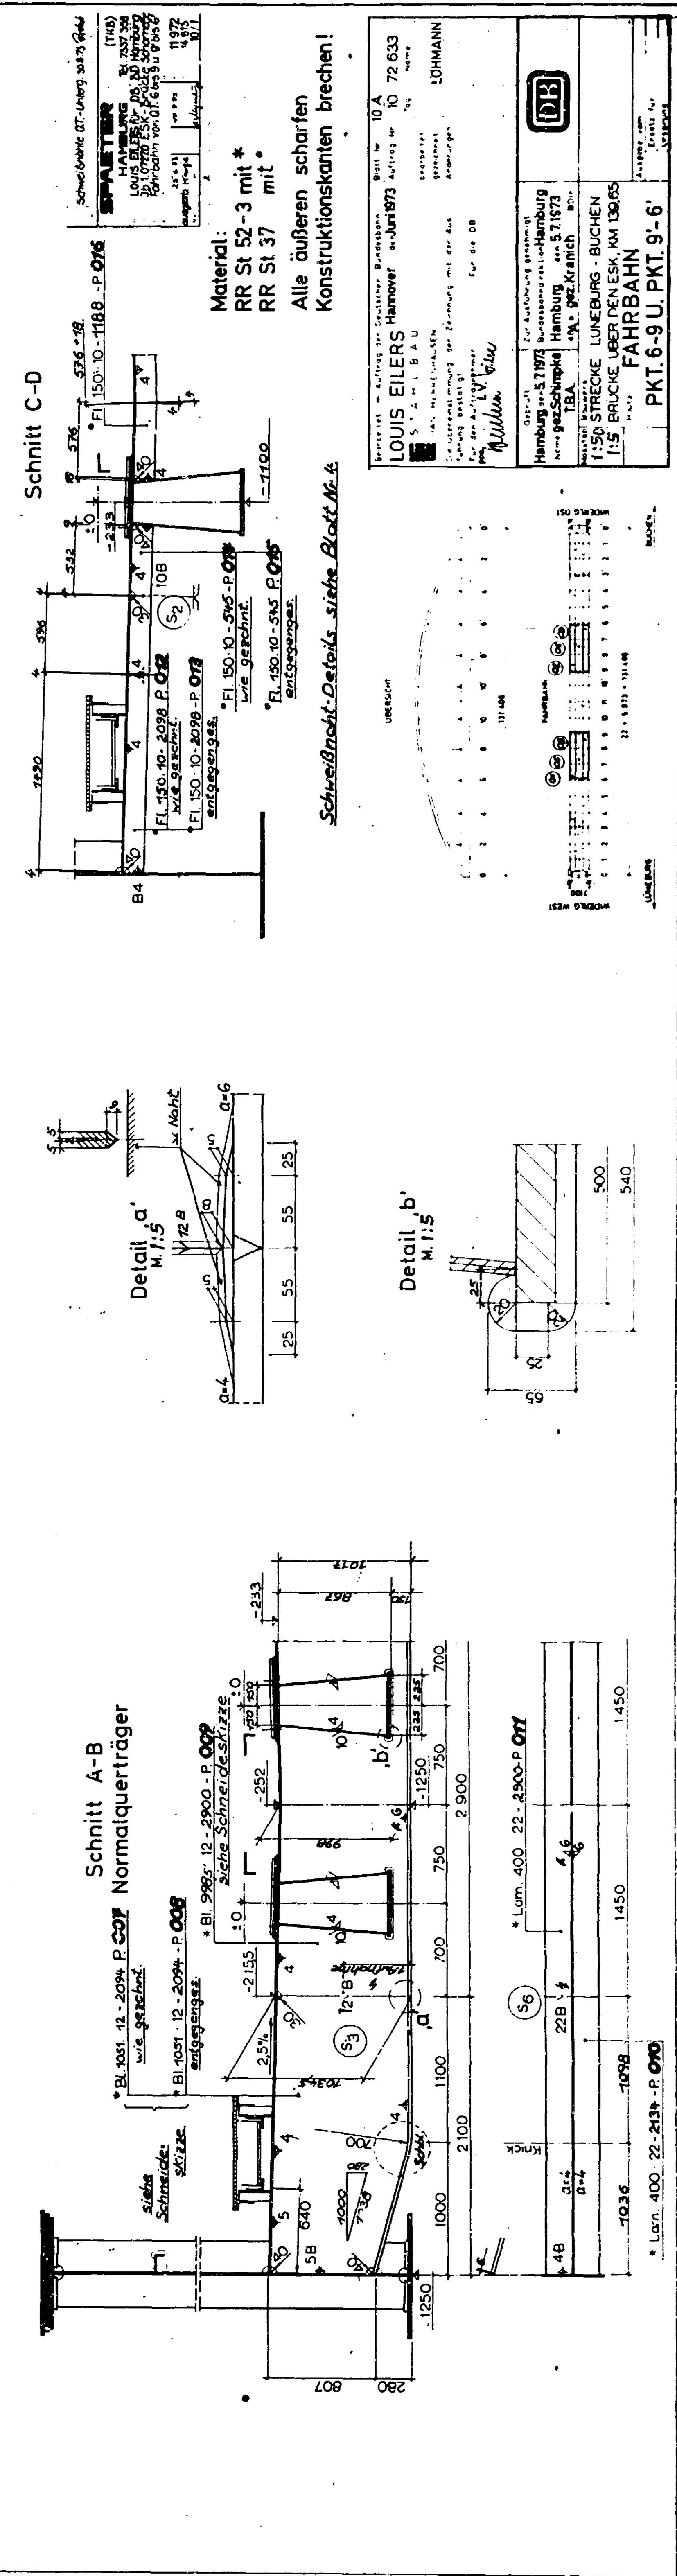
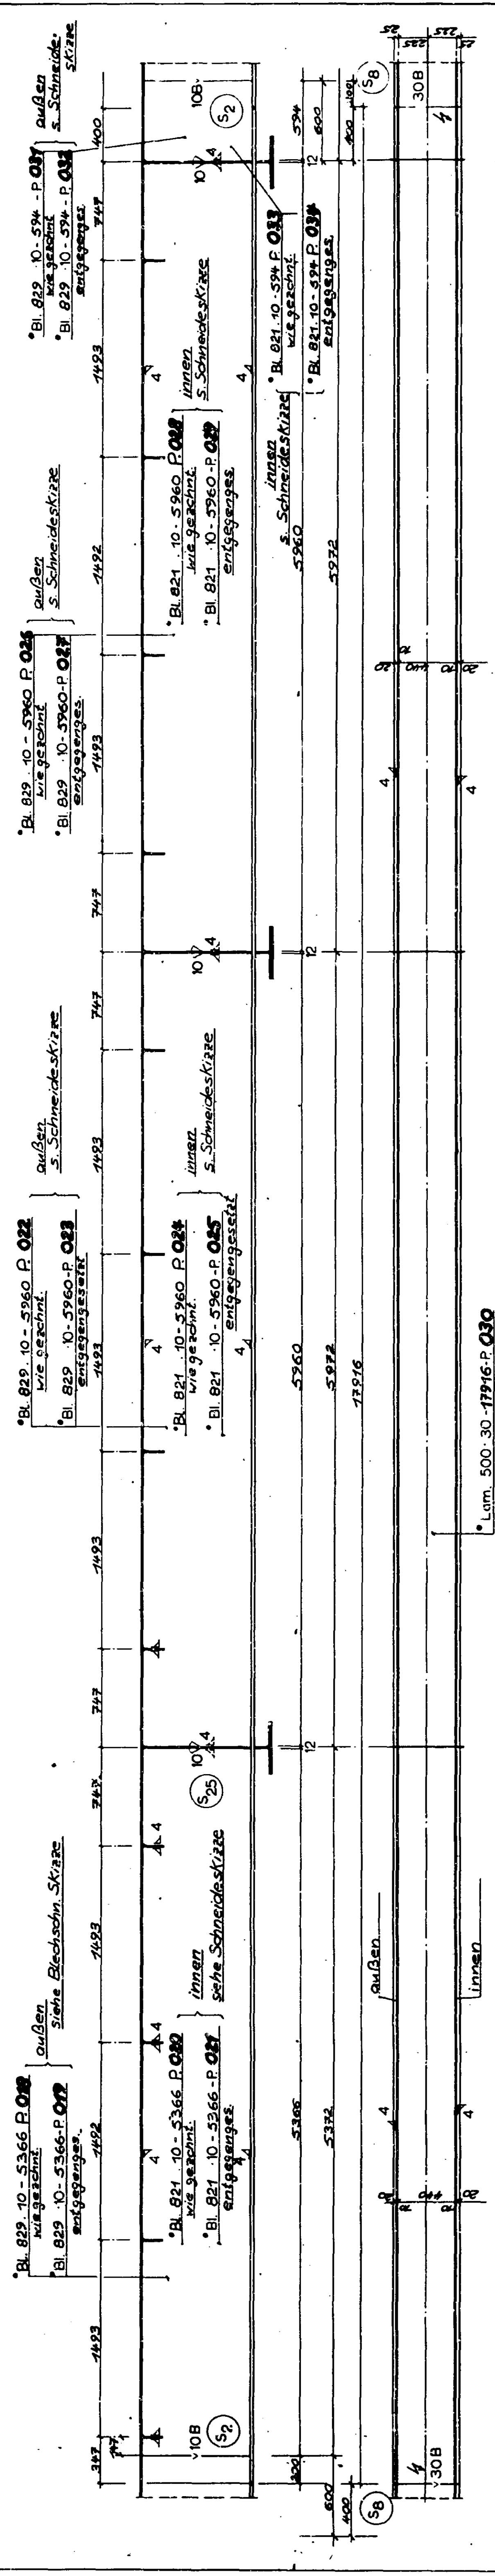


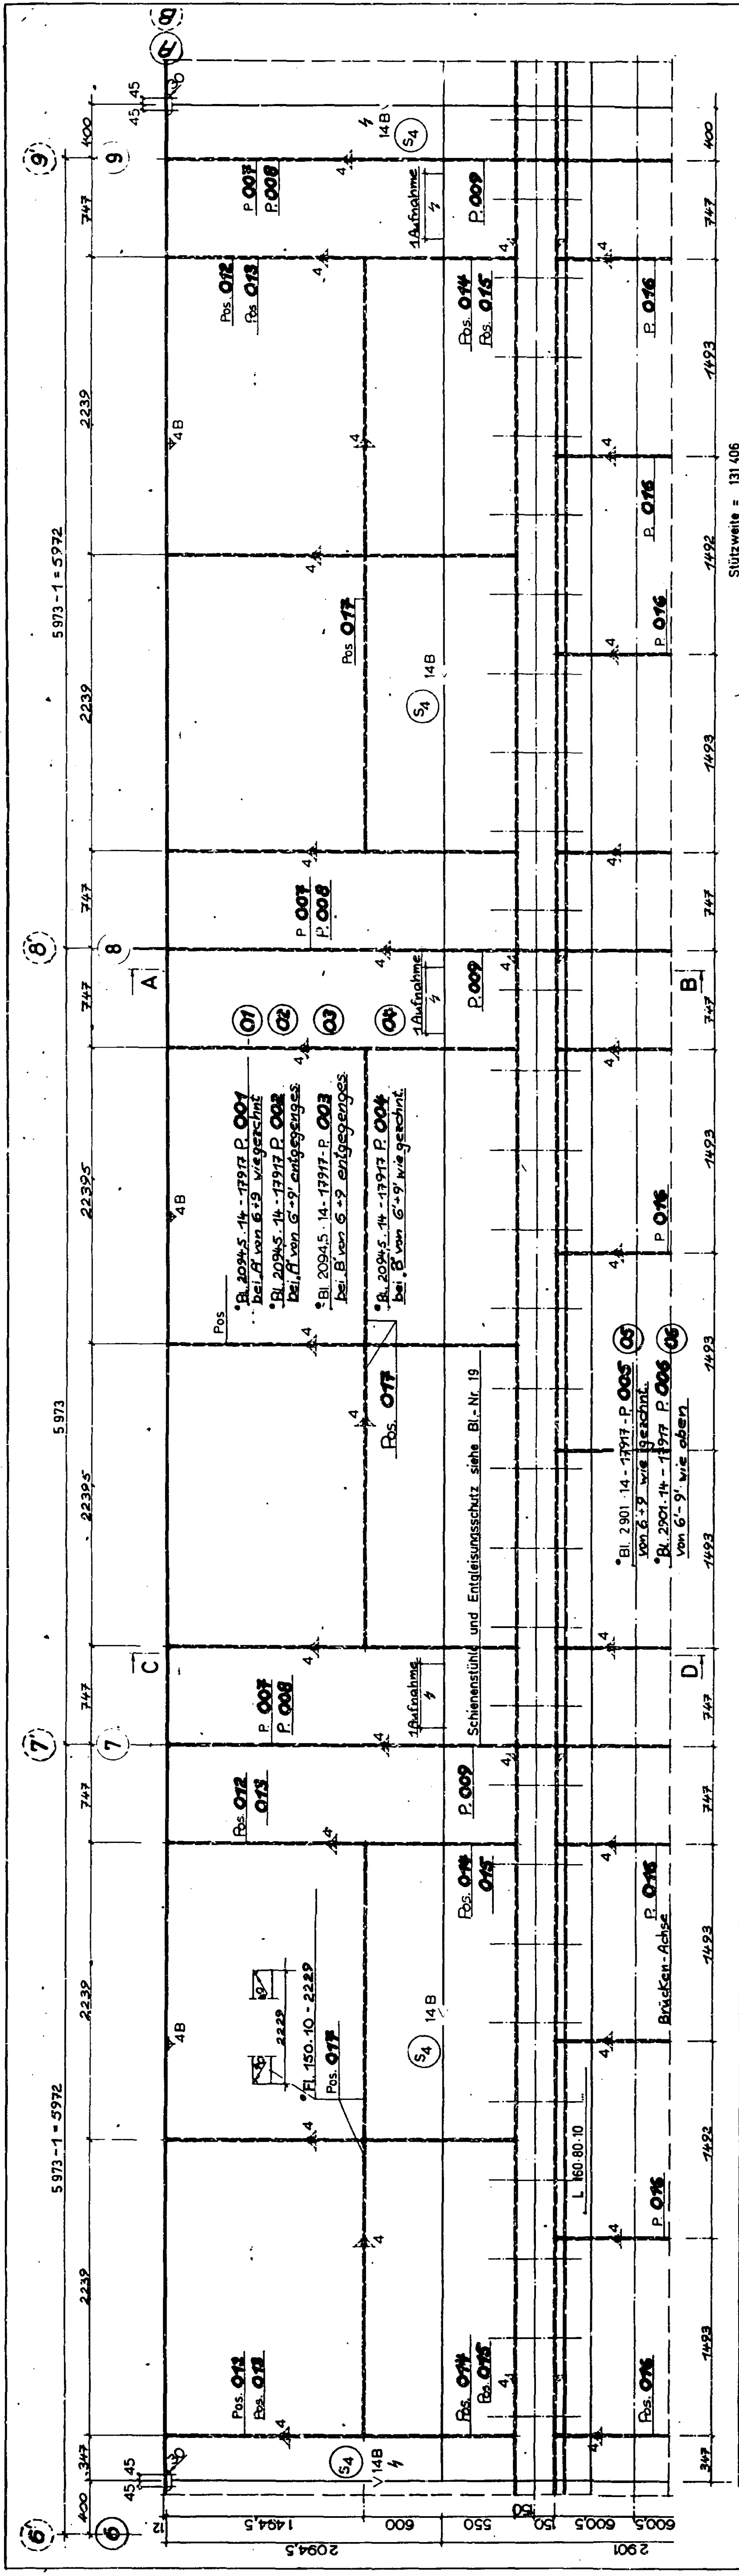

B565 Bestandszeichnung									
Die Übereinstimmung mit der Ausführung bescheinigt Uelzen, den 13.4.1985									
Der Vorstand des WSA Uelzen <i>Lorenz</i>									
Der Sachbearbeiter <i>Lorenz</i>									
Verw Bz	BWA Str	Zb	Kilometer	O Art	O Teil	Zk	B Art	F	Stand
31151	101901	101791615	51111	11213	01012	0191713			
Bearbeitet im Auftrag der Deutschen Bundesbahn Hannover, den 6.1973									
LOUIS EILERS STAHLBAU HERRENHAUSEN									
Die Übereinstimmung der Zeichnung mit der Ausführung bestätig: Für den Auftragnehmer: <i>W. Lorenz</i> i.V. g. z. <i>Unterzeichner</i>									
Geprüft: Hamburg, den 5.7.73 Name: gez. Schimpke TBA									
Zur Ausführung genehmigt: Bundesbahndirektion Hamburg Hamburg, den 5.7.73 48A IB gez. Kranich BDir									
Maßstab: 1:50 1:5									
BAUWERK: EISENBAHNBRÜCKE ÜBER DEN ESK STRECKE: LÜNEBURG BÜCHEN KM 139,69									
BAUTEIL: FAHRBAHN PKT. 6-9 UND PKT. 9'-6'									
Ausgabe vom Ersatz für Ursprung									

Mikro
017643
WSD-Mitte