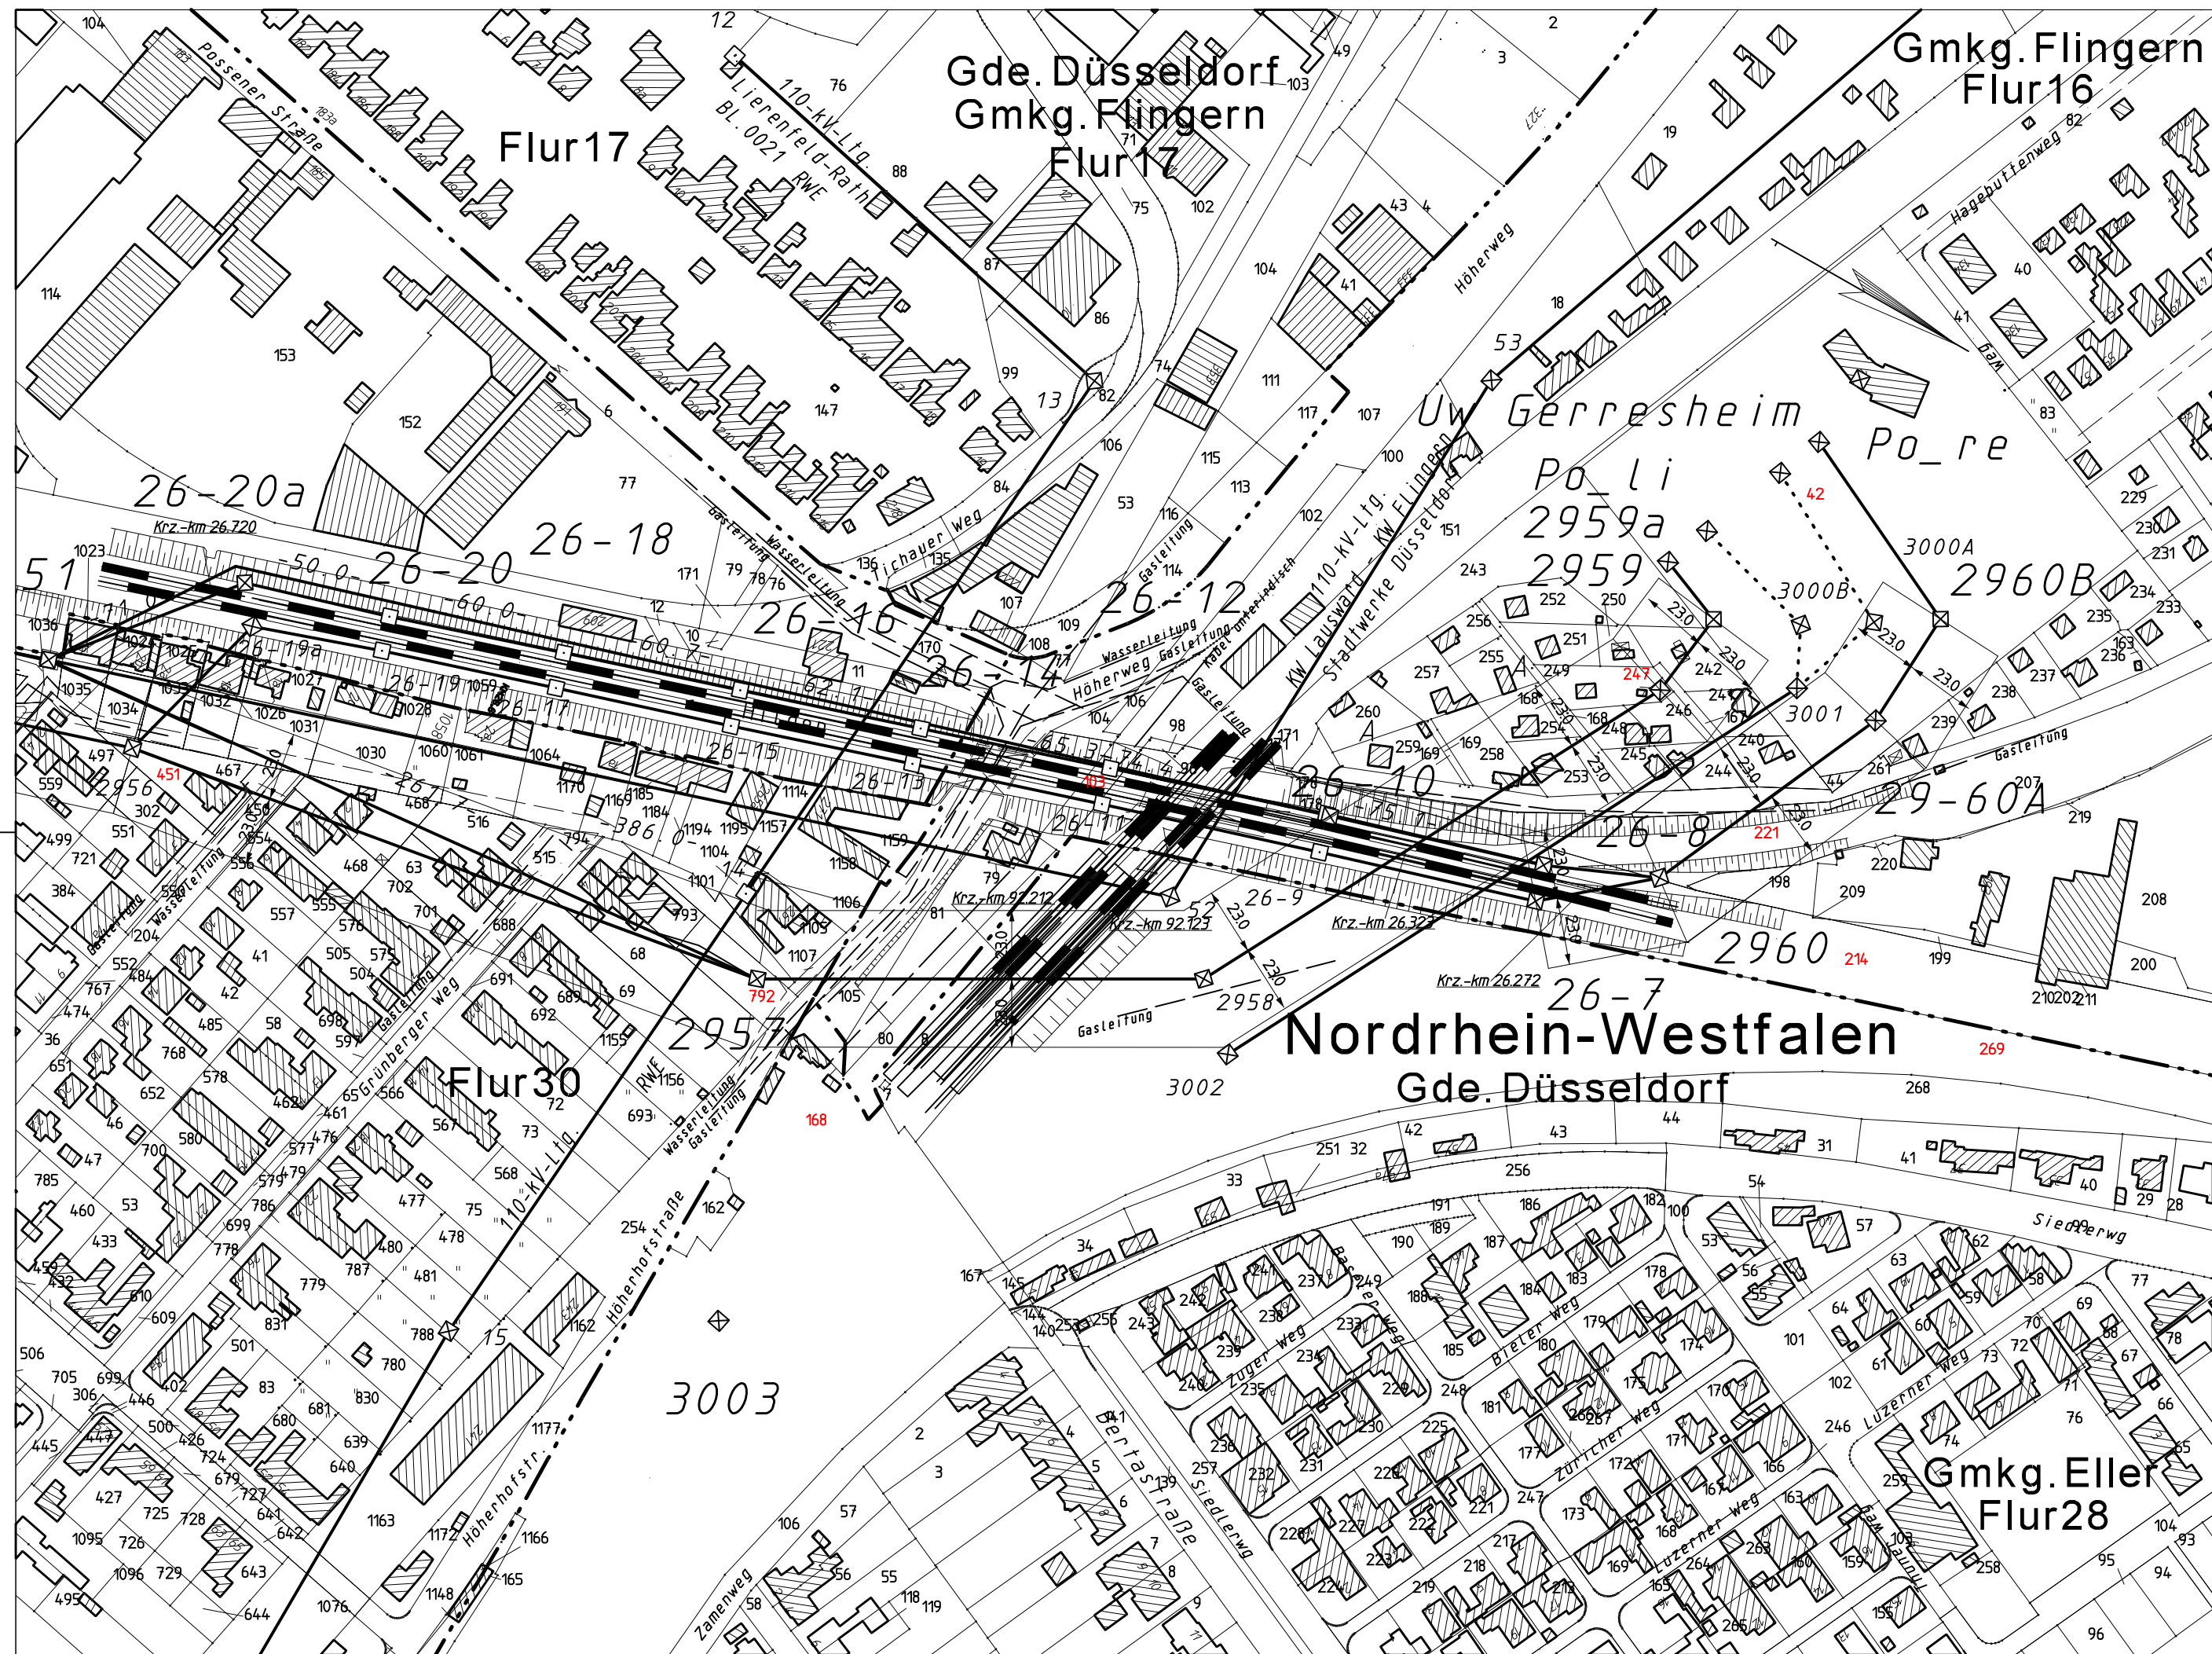


[illegible]

	Flurgrenze
	Gemarkungsgrenze
	Gemeindegrenze
	Kreis-, Landkreisgrenze
	Regierungsbezirksgrenze
	Landesgrenze
	Staatsgrenze

18.03.2013	Beseitigung redundanter Daten	Büenfeld	LTB
Datum	Änderung	Name	Firma

	Datum	Name	aufgestellt:	 LTB Leitungsbau GmbH Geoinformationssysteme
entworfen	19.09.2003	0ex	Dortmund, den 18.03.2013	
geprüft	19.09.2003	0ex		
bearbeitet			DB Energie GmbH Energieversorgung West Standort Köln Köln, den	
techn.gepr.				
Planprüfer				
Maßstab 1:2000	110-kV-Bahnstromleitung Nr. 447 Köln-Gerresheim Lageplan Bestandsplan Mast Nr. 2957 bis 2958		BL 447 02-67 B	
			Stand vom: 18.03.2013	
			Blatt 67 von 74	
Gemarkung: Eller, Flingern				