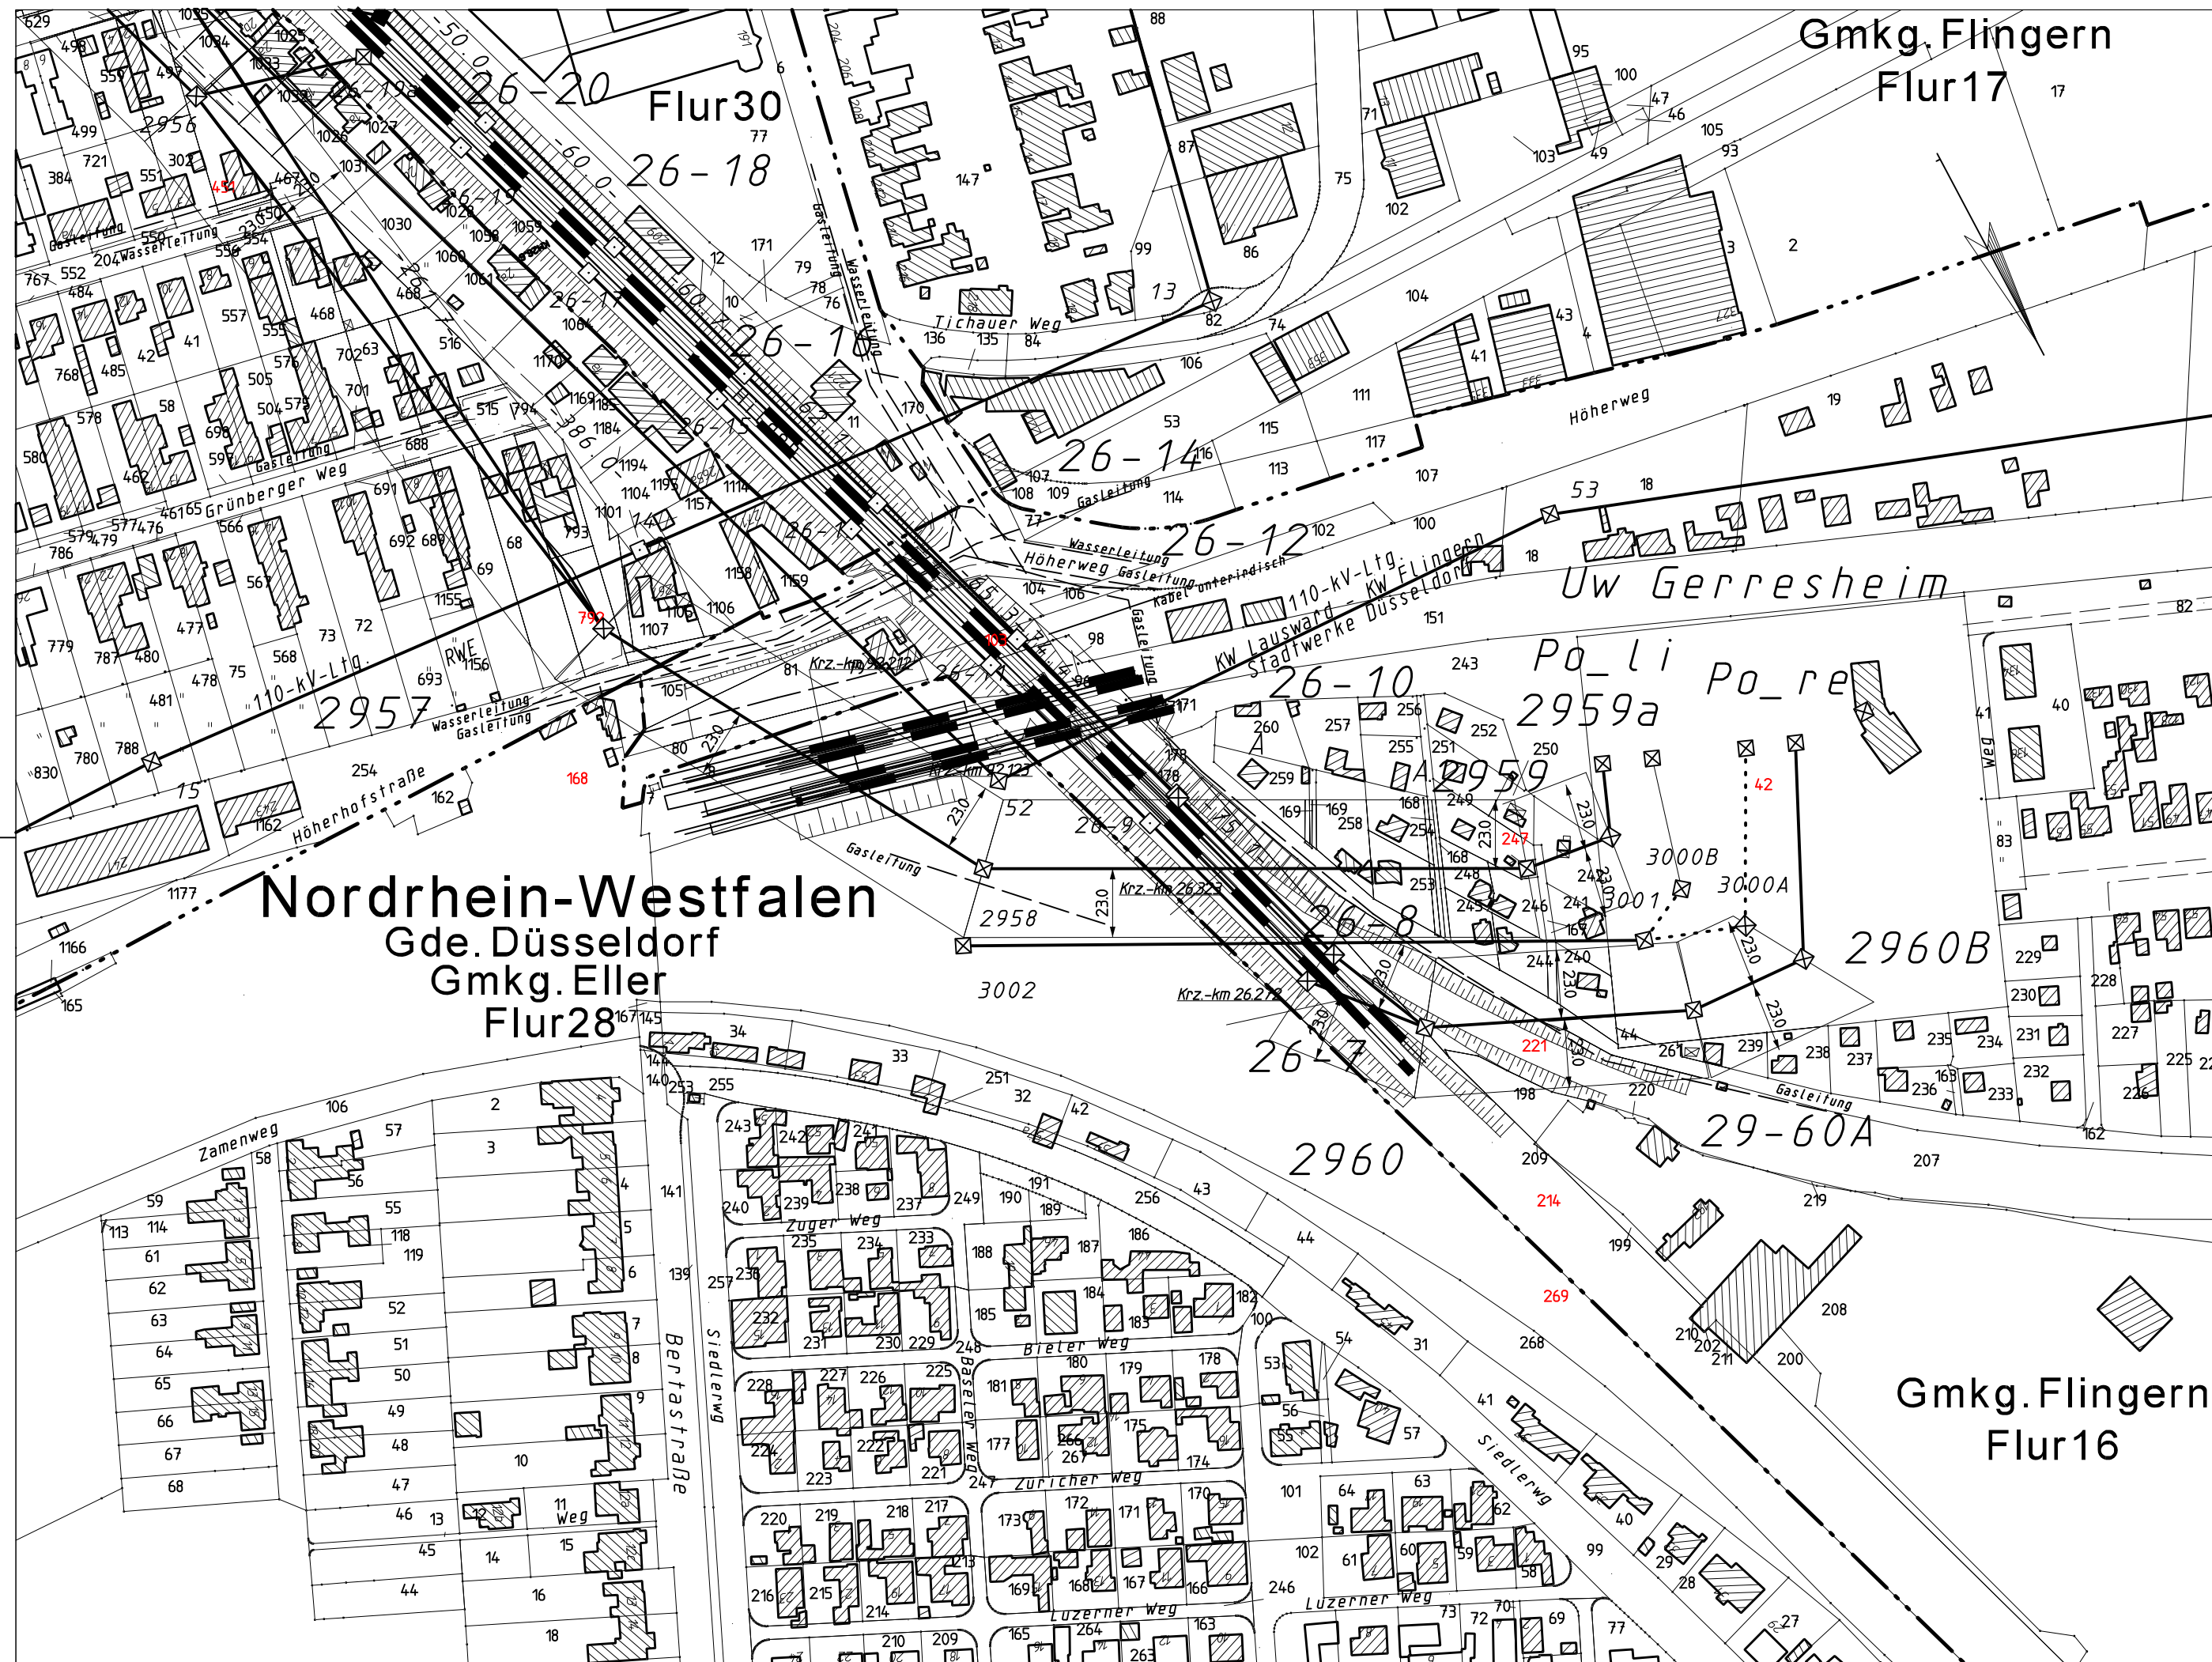


[illegible]

— · · · — · · · — · · ·	Flurgrenze
— · · · — · · · — · · ·	Gemarkungsgrenze
— · · · — · · · — · · ·	Gemeindegrenze
— · · · — · · · — · · ·	Kreis-, Landkreisgrenze
— · · · — · · · — · · ·	Regierungsbezirksgrenze
— · · · — · · · — · · ·	Landesgrenze
— · · · — · · · — · · ·	Staatsgrenze

18.03.2013	Beseitigung redundanter Daten	Büenfeld	LTB
Datum	Änderung	Name	Firma

	Datum	Name	aufgestellt: Dortmund, den 18.03.2013	 LTB Leitungsbau GmbH Geoinformationssysteme
entworfen	19.09.2003	Oex		
geprüft	19.09.2003	Oex		
bearbeitet			DB Energie GmbH Energieversorgung West Standort Köln Köln, den	
techn.gepr.				
Planprüfer				
Maßstab 1:2000	110-kV-Bahnstromleitung Nr. 447 Köln-Gerresheim Lageplan Bestandsplan Mast Nr. 2958 bis 2959			BL 447 02-68 B
				Stand vom: 18.03.2013
				Blatt 68 von 74
