


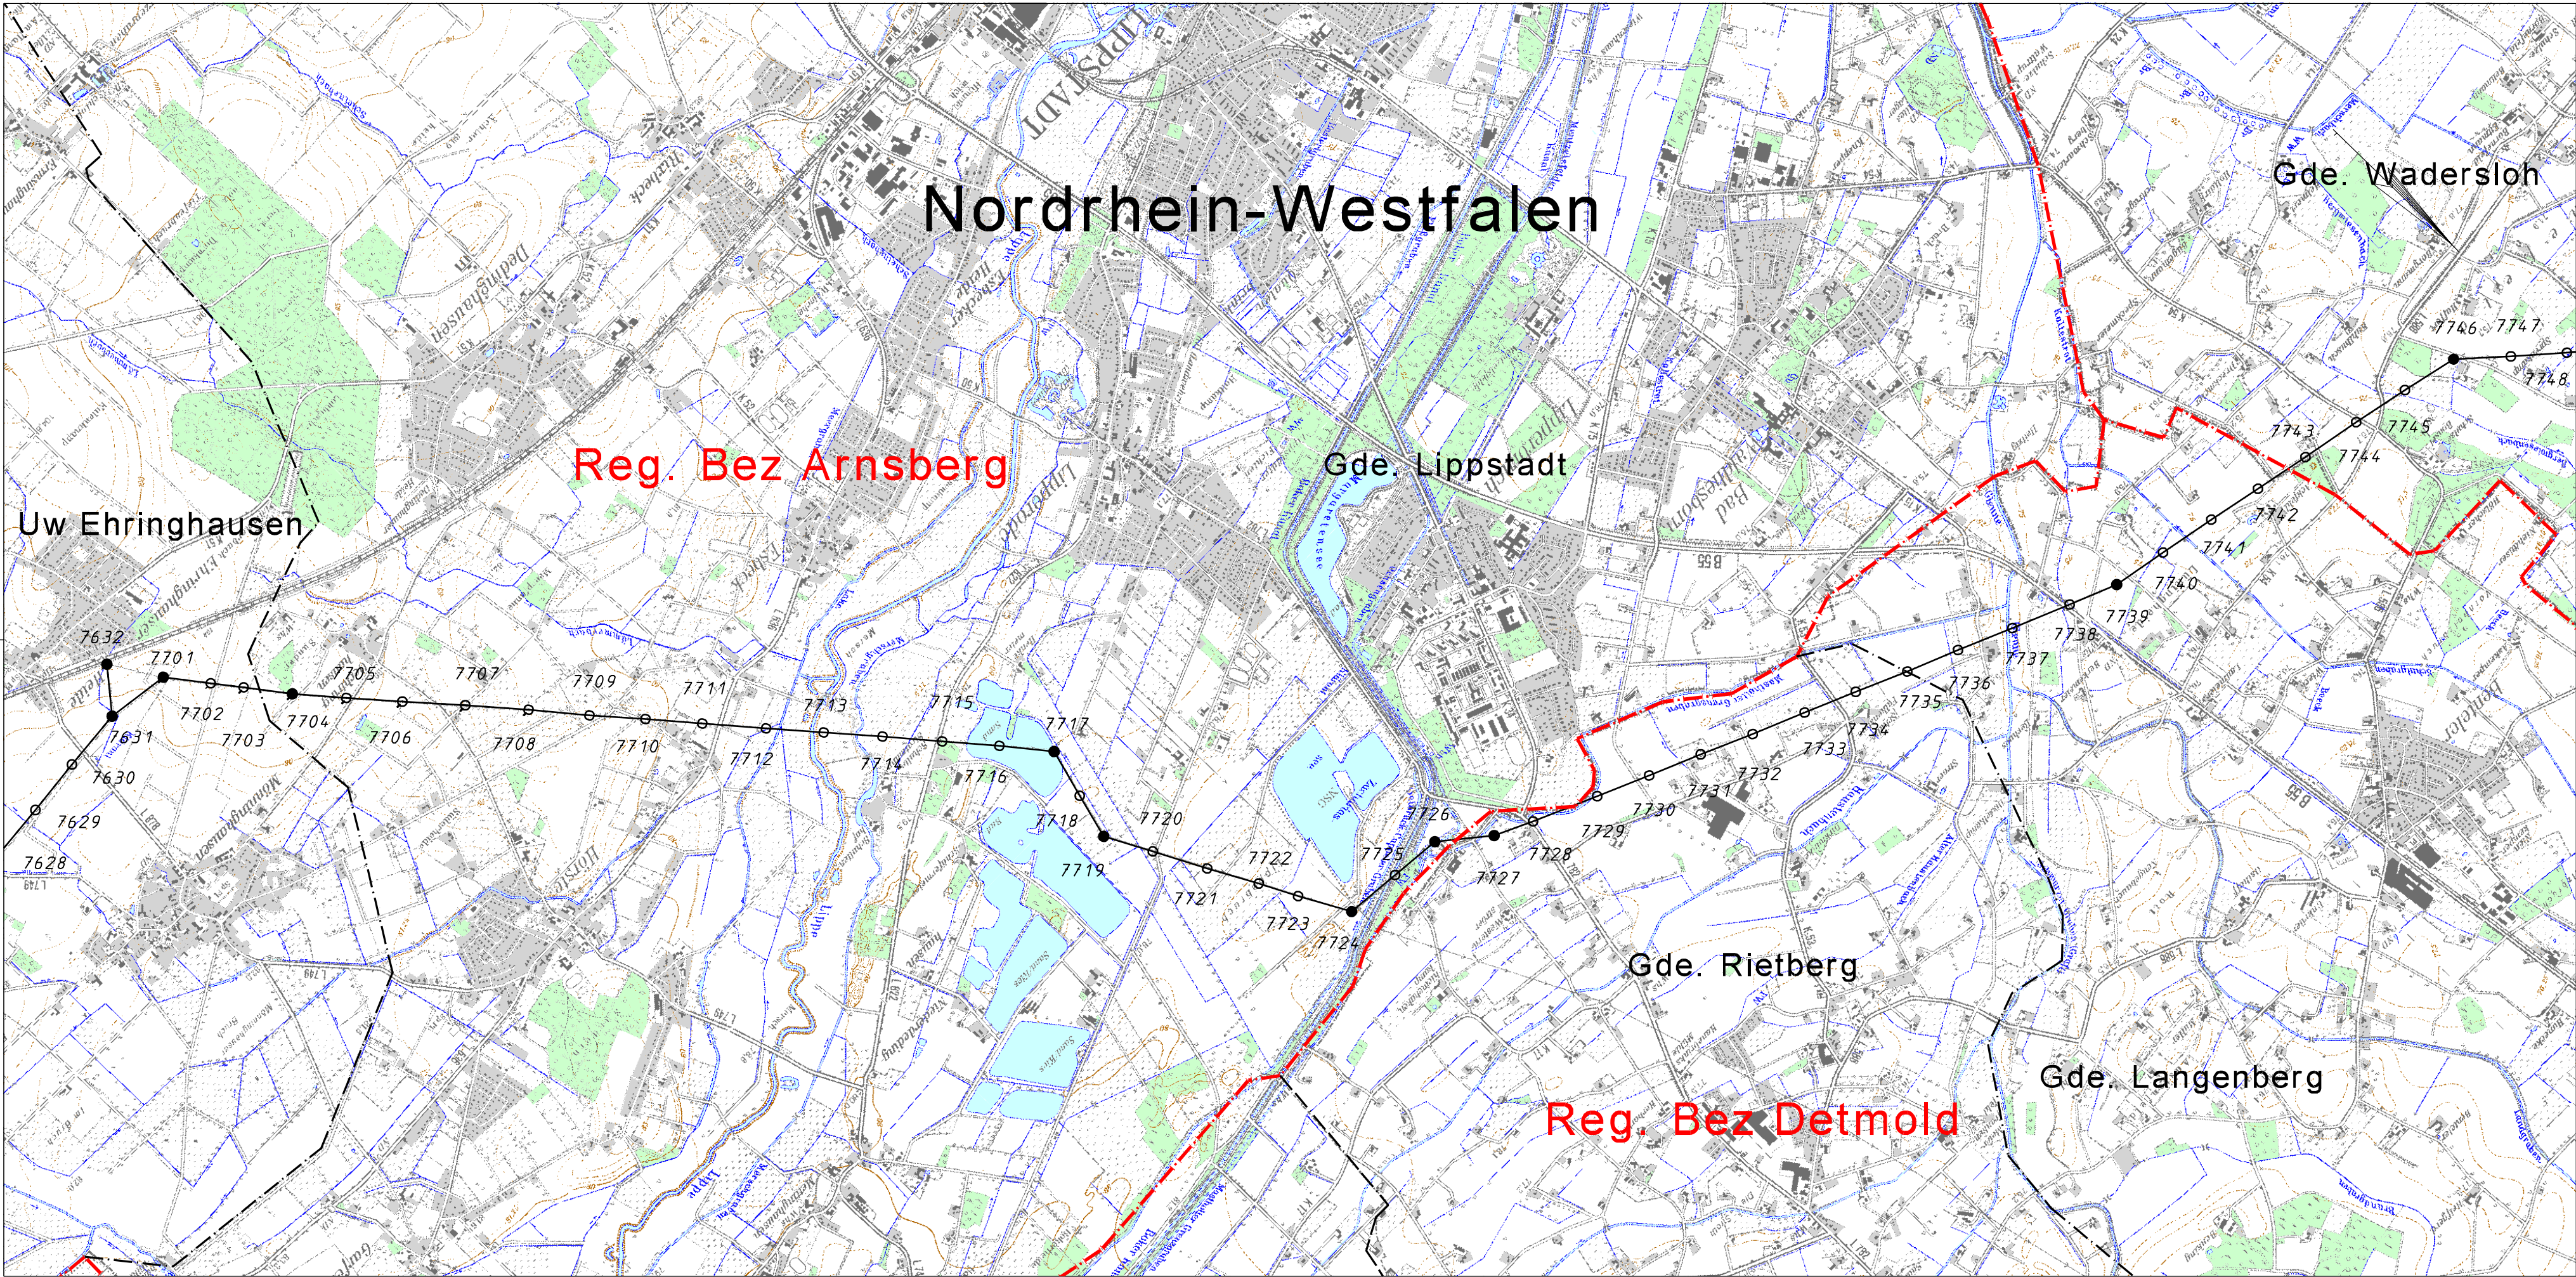

Legende

DB Energie

Gemeinschaftsleitung mit EVU/Bahn

Miete

kreuzende fremde Freileitung >= 110 kV

478

●

Bahnstromleitung mit Abspannmast und Mastbetriebsnummer

479

○

Bahnstromleitung mit Trag- bzw. Winkeltragsmast und Mastbetriebsnummer

●

○

Mast mit besonderen Anlagen (z.B. Antenne, Verdrillung, TFH-Sperre, Lawinenabweiser)

↑

Windenergieanlage (mit Bezug zur BL)

Auszug aus der Zeichenerklärung der amtlichen Topographischen Karte

Gewässer, Sümpfe, Moore

Steinbrüche, Gruben, Dämme, Felsen

Wälder, Weingärten, Baumschulen

Gemeindegrenze

Kreis-, Landkreisgrenze

Regierungsbezirksgrenze

Bundesland-, Staatsgrenze

Datum	Änderung	Name	Firma
	Datum	Name	aufgestellt: Ort, den
entworfen			
geprüft			
bearbeitet			DB Energie GmbH Energieversorgung Standort , den
techn.gepr.			
Planprüfer			
Maßstab 1:25000	110-kV-Bahnstromleitung Nr. 478 Abzw. Ehringhausen - Oelde Übersichtsplan Bestandsplan Mast Nr. 7631 bis 7746	BL 478 01-01 B Ersatz für: Stand vom: 21.01.2003 Blatt 1 von 2 Datei: BL4780101B_06_02_06.dgn	

LTB

LTB Leitungsbau GmbH
Geoinformationssysteme

DB

Energie

Copyright by DB Energie GmbH