


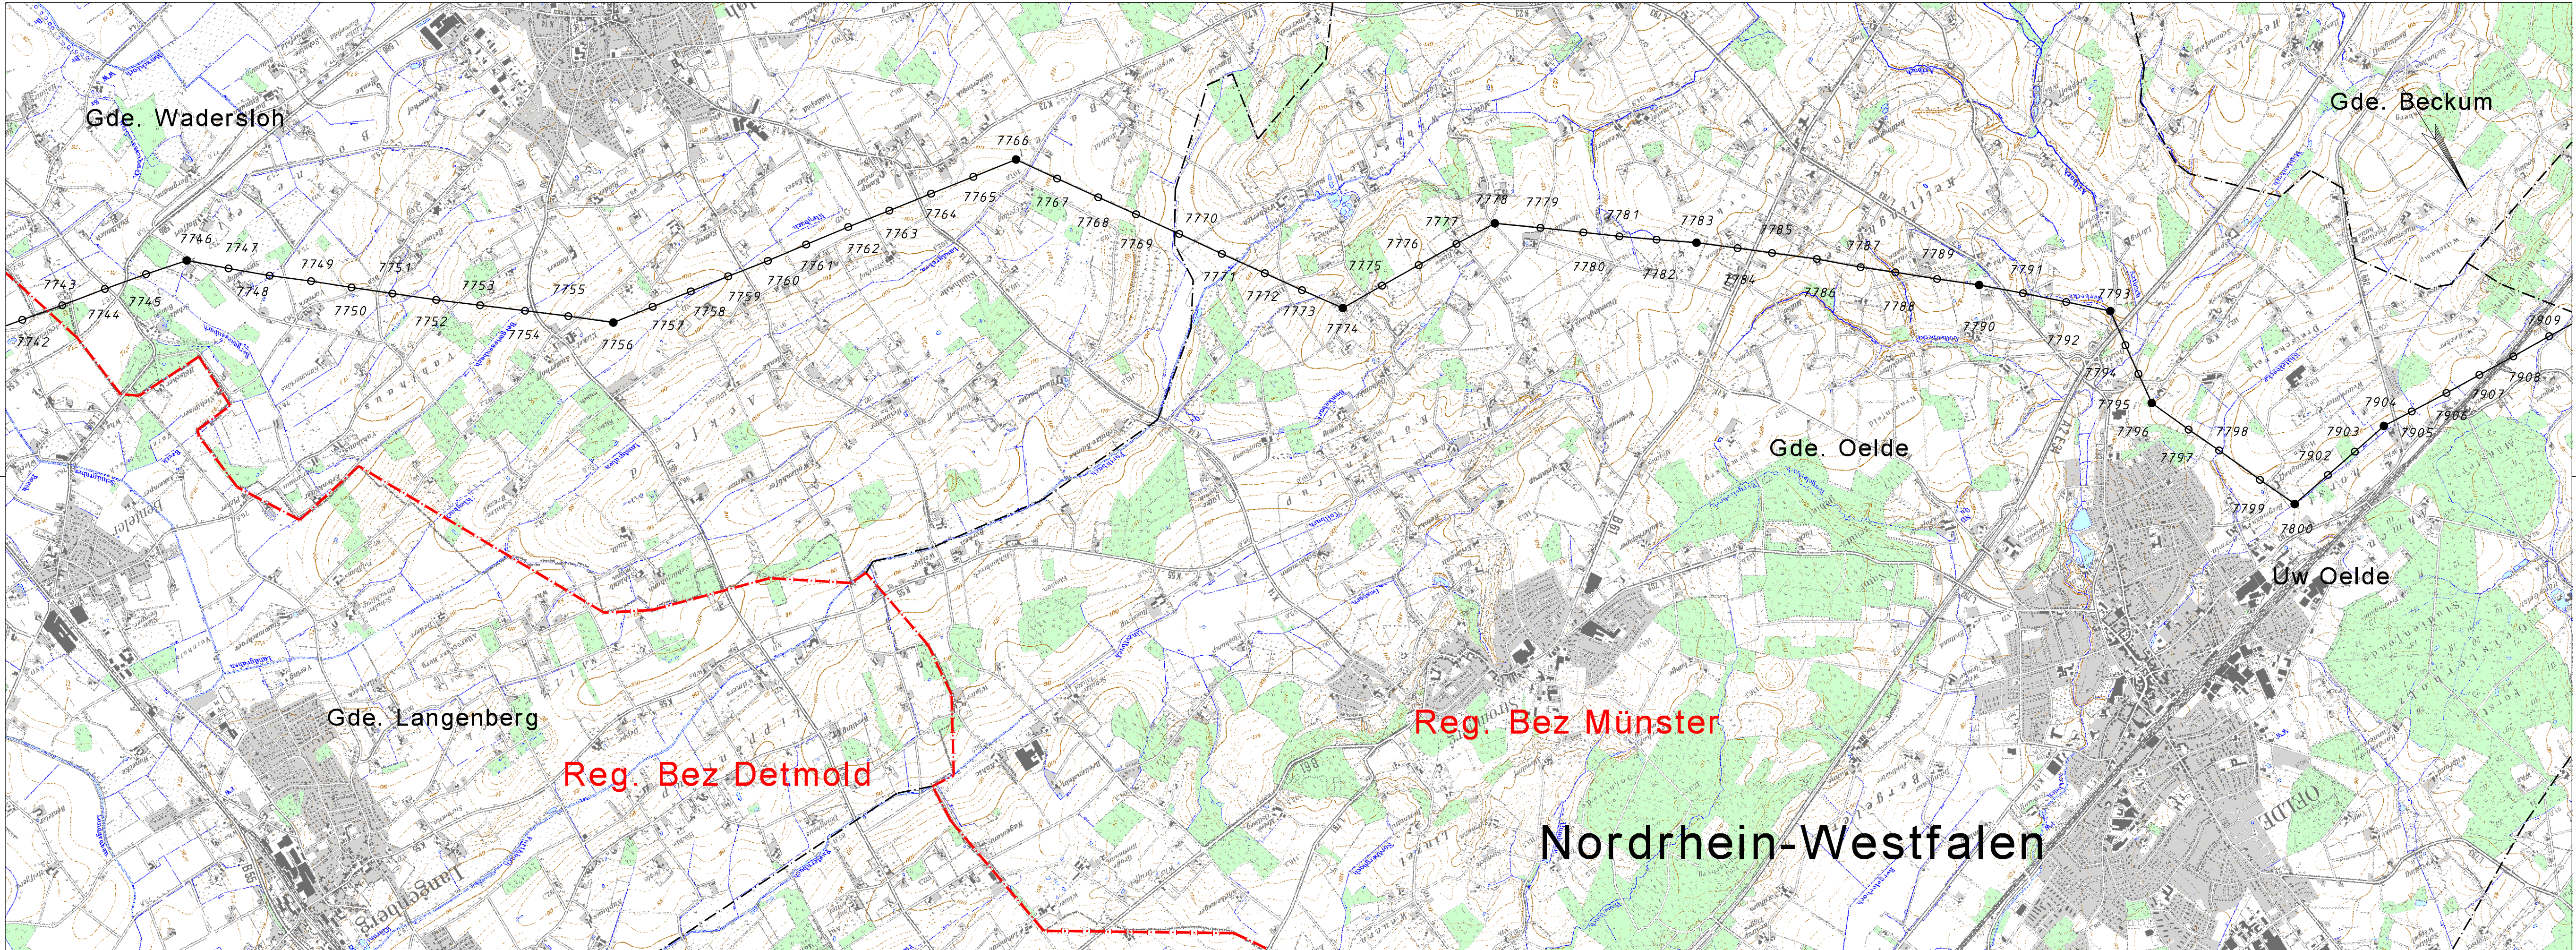

Legende

- DB Energie
- Gemeinschaftsleitung mit EVU/Bahn
- Miete
- kreuzende fremde Freileitung >= 110 kV
- 478: Bahnstromleitung mit Abspannmast und Mastbetriebsnummer
- 479: Bahnstromleitung mit Trag- bzw. Winkeltragmast und Mastbetriebsnummer
- Mast mit besonderen Anlagen (z. B. Antenne, Verdrillung, TFH-Sperre, Lawinenabweiser)
- Windenergieanlage (mit Bezug zur BL)

Auszug aus der Zeichenerklärung der amtlichen Topographischen Karte

- Gewässer, Sümpfe, Moore
- Steinbrüche, Gruben, Dämme, Felsen
- Wälder, Weingärten, Baumschulen
- Gemeindegrenze
- Kreis-, Landkreisgrenze
- Regierungsbezirksgrenze
- Bundesland-, Staatsgrenze

Datum	Änderung	Name	Firma
entworfen	Datum	Name	aufgestellt: Ort, den
geprüft			
bearbeitet			DB Energie GmbH Energieversorgung Standort den
techn. gepr.			
Planprüfer			
Maßstab 1:25000	110-kV-Bahnstromleitung Nr. 478 Abzw. Ehringhausen - Oelde Übersichtsplan Bestandsplan Mast Nr. 7746 bis 7800		BL 478 01-02 B Ersatz für: Stand vom: 21.01.2003 Blatt 2 von 2 Datei: BL4780102B_06_02_06.dgn

LTB LTB Leitungsbau GmbH
Geoinformationssysteme

DB Energie