


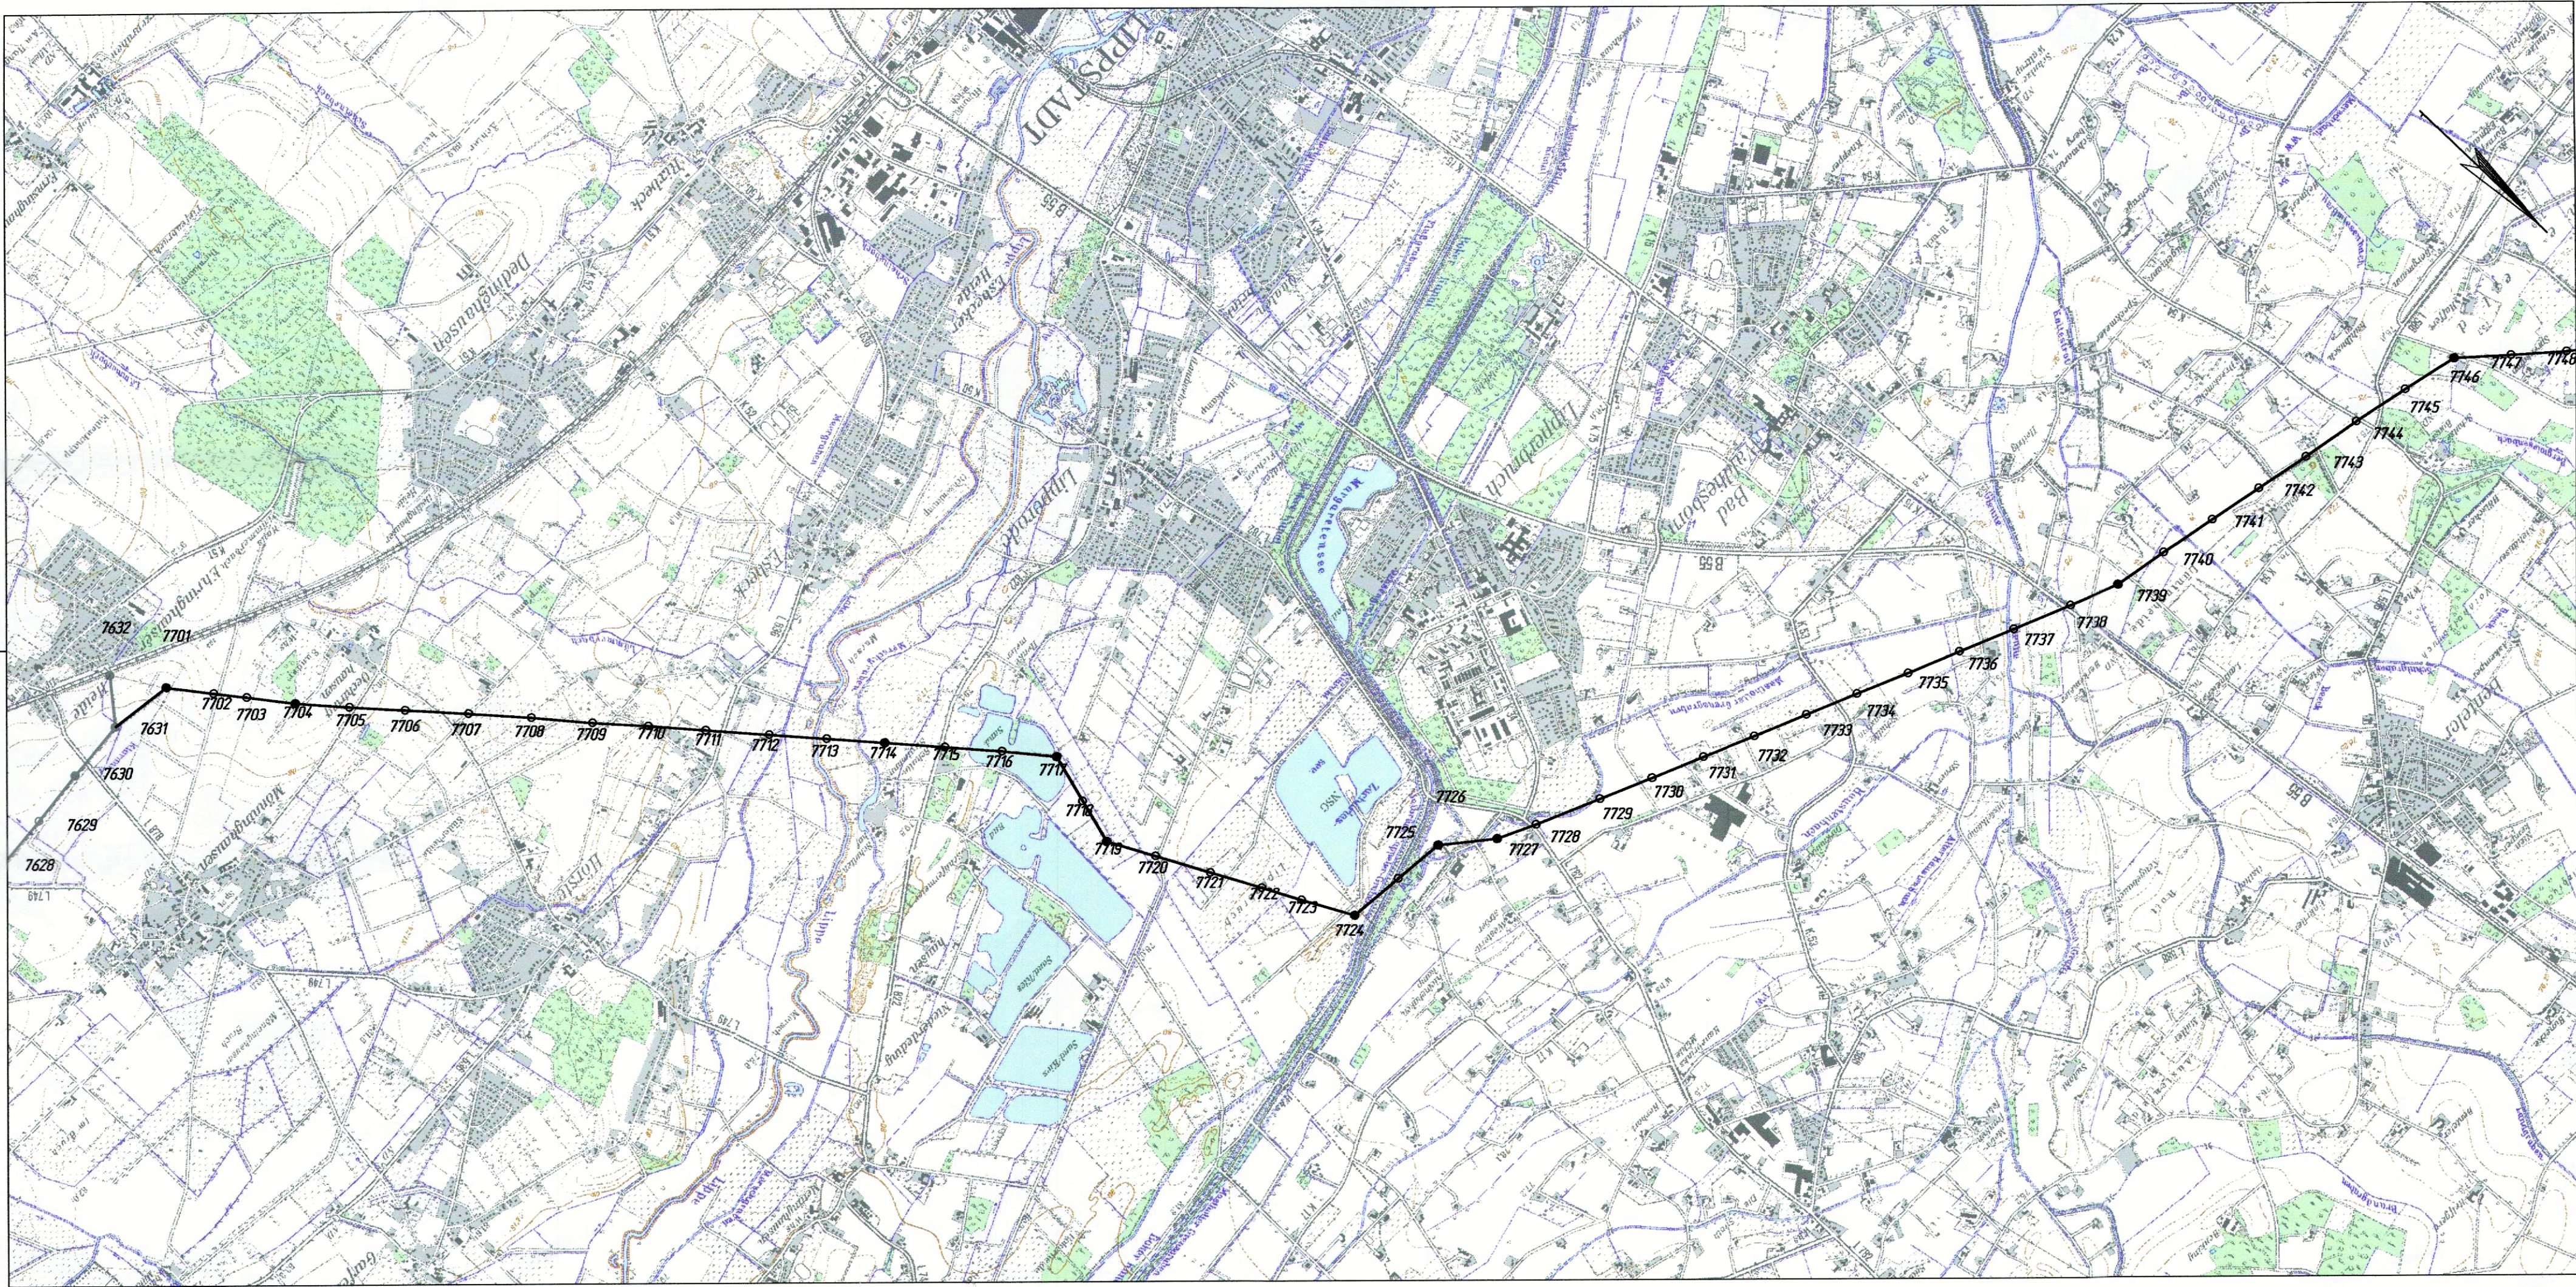

Legende

DB Energie

Gemeinschaftsleitung mit EVU/Bahn

Miete

kreuzende fremde Freileitung >= 110 kV

478

Bahnstromleitung mit Abspannmast und Mastbetriebsnummer

479

Bahnstromleitung mit Tragmast und Mastbetriebsnummer

Mast mit besonderen Anlagen (z.B. Antenne, Verdrillung, TFH-Sperre)

Windenergieanlage (mit Bezug zur BL)

Auszug aus der Zeichenerklärung der amtlichen Topographischen Karte

Gewässer, Sümpfe, Moore

Steinbrüche, Gruben, Dämme, Felsen

Wälder, Weingärten, Baumschulen

Gemeindegrenze

Kreis-, Landkreisgrenze

Regierungsbezirksgrenze

Bundesland-, Staatsgrenze

Nr	Datum	Änderung		Name	Firma
entworfen	Datum	Name	aufgestellt:	DBEnergie	
geprüft					
bearbeitet					
techn.gepr.					
Maßstab 1:25000	110-kV-Bahnstromleitung Nr. 478 Abzw. Ehringhausen - Oelde Übersichtsplan Bestandsplan Mast Nr. 7631 bis 7748			BL 478 01-01 B	
				Ersatz für:	
				Stand vom: 28.03.2001	
				Blatt 1 von -	
			Datei: BL4780101B_05_03_08.dgn		

Copyright by DB Energie GmbH