


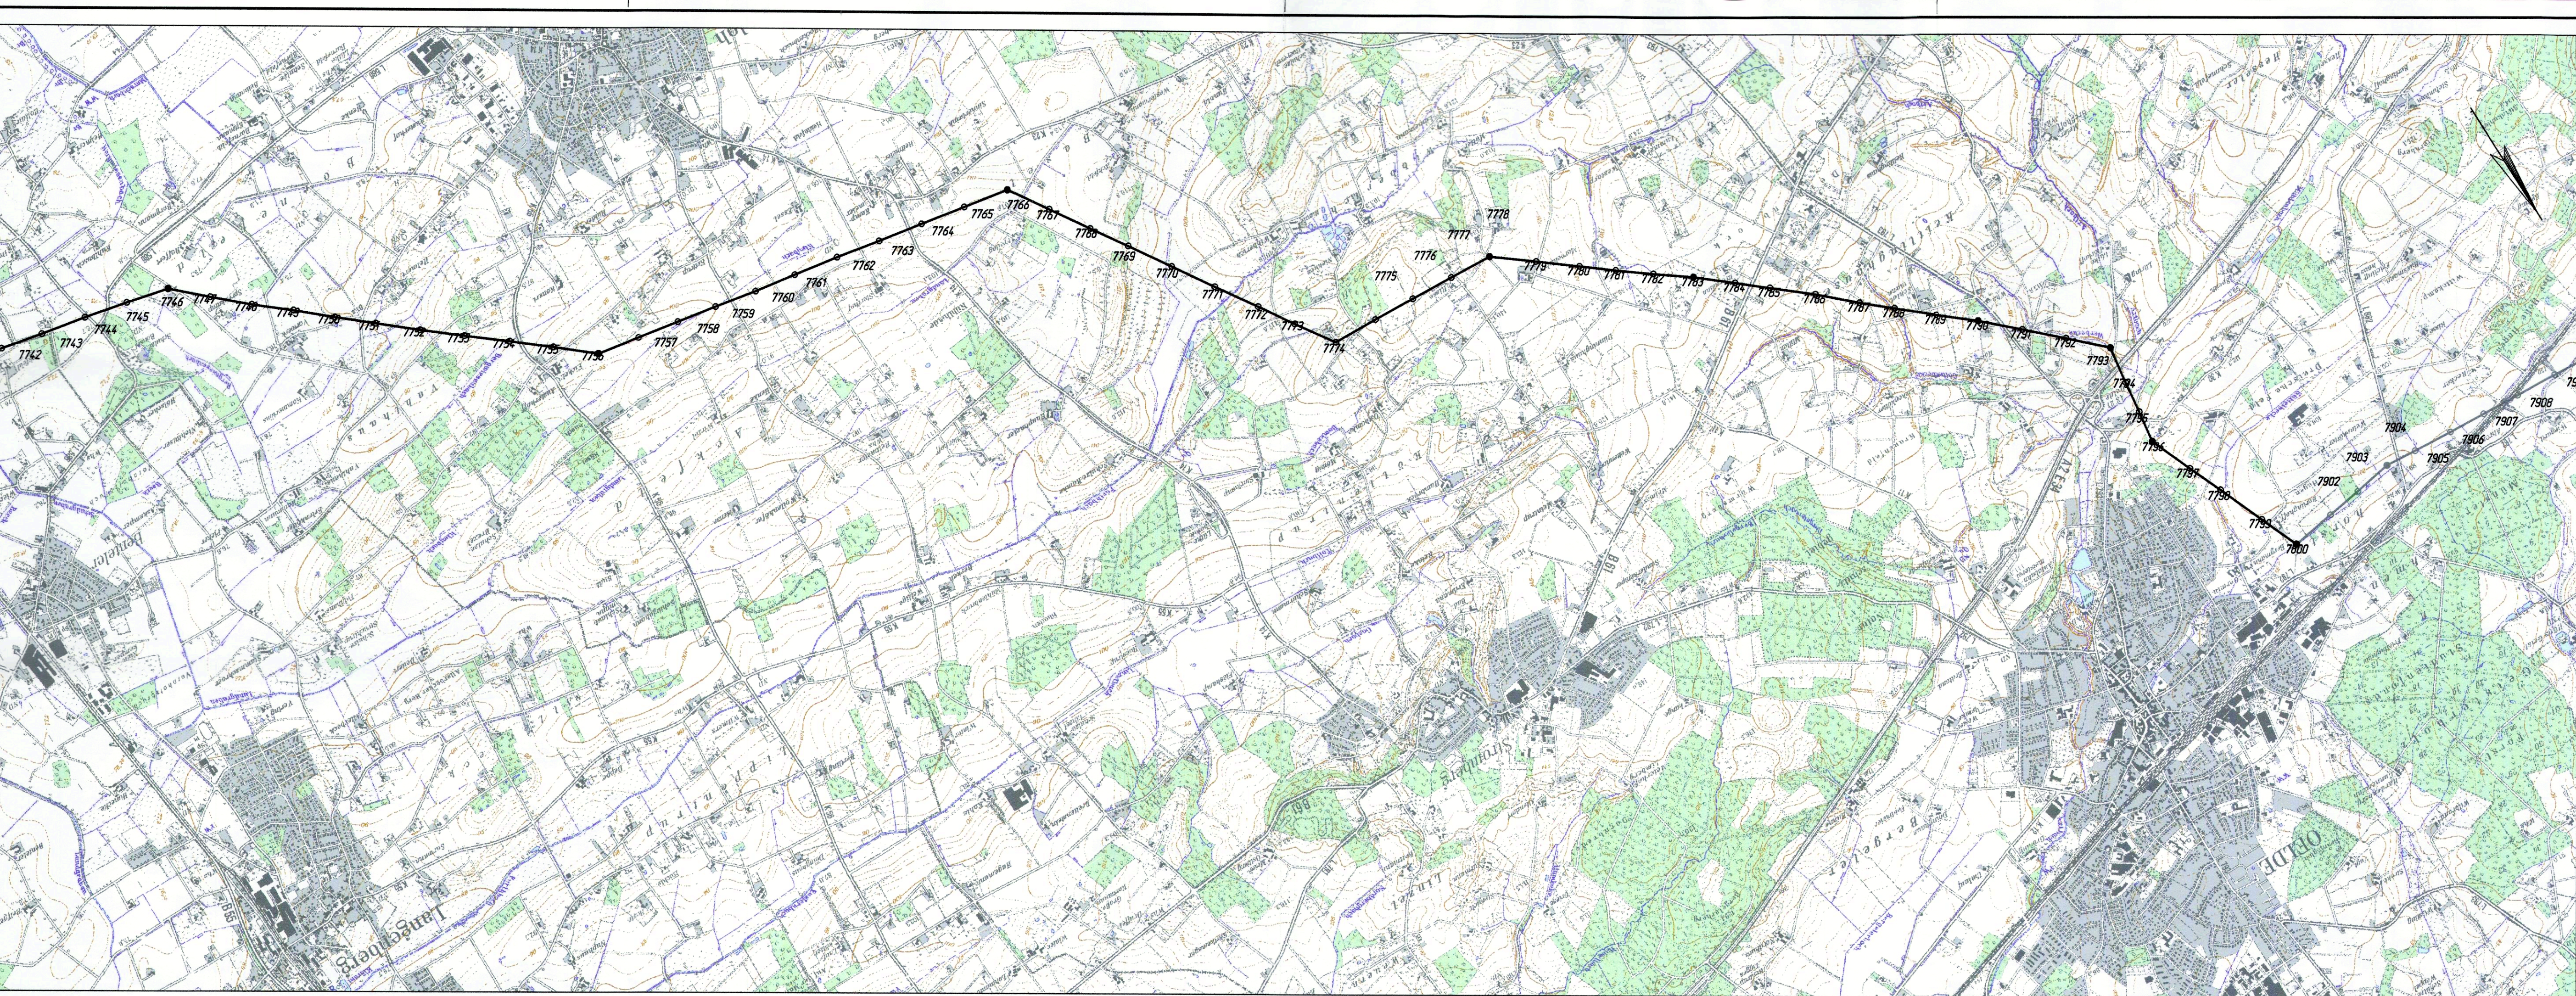

Legende

- DB Energie
- Gemeinschaftsleitung mit EVU/Bahn
- Miete
- kreuzende fremde Freileitung >= 110 kV
- 478 Bahnstromleitung mit Abspannmast und Mastbetriebsnummer
- 479 Bahnstromleitung mit Tragmast und Mastbetriebsnummer
- Mast mit besonderen Anlagen (z.B. Antenne, Verdrillung, TFH-Sperre)
- Windenergieanlage (mit Bezug zur BL)

Auszug aus der Zeichenerklärung der amtlichen Topographischen Karte

- Gewässer, Sümpfe, Moore
- Steinbrüche, Gruben, Dämme, Felsen
- Wälder, Weingärten, Baumschulen
- Gemeindegrenze
- Kreis-, Landkreisgrenze
- Regierungsbezirksgrenze
- Bundesland-, Staatsgrenze

Nr	Datum	Änderung		Name	F

	Datum	Name	aufgestellt:
entworfen			
geprüft			
bearbeitet			
techn. gepr.			

DBEnerg

Maßstab 1:25000	110-kV-Bahnstromleitung Nr. 478	
	Abzw. Ehringhausen - Oelde	
	Übersichtsplan	
	Bestandsplan	
	Mast Nr. 7742	bis 7800

BL 478 01-02	
Ersatz für:	
Stand vom: 28.03.20	
Blatt 2 von -	
Datei: BL4780102B_05_03_08.dgn	