


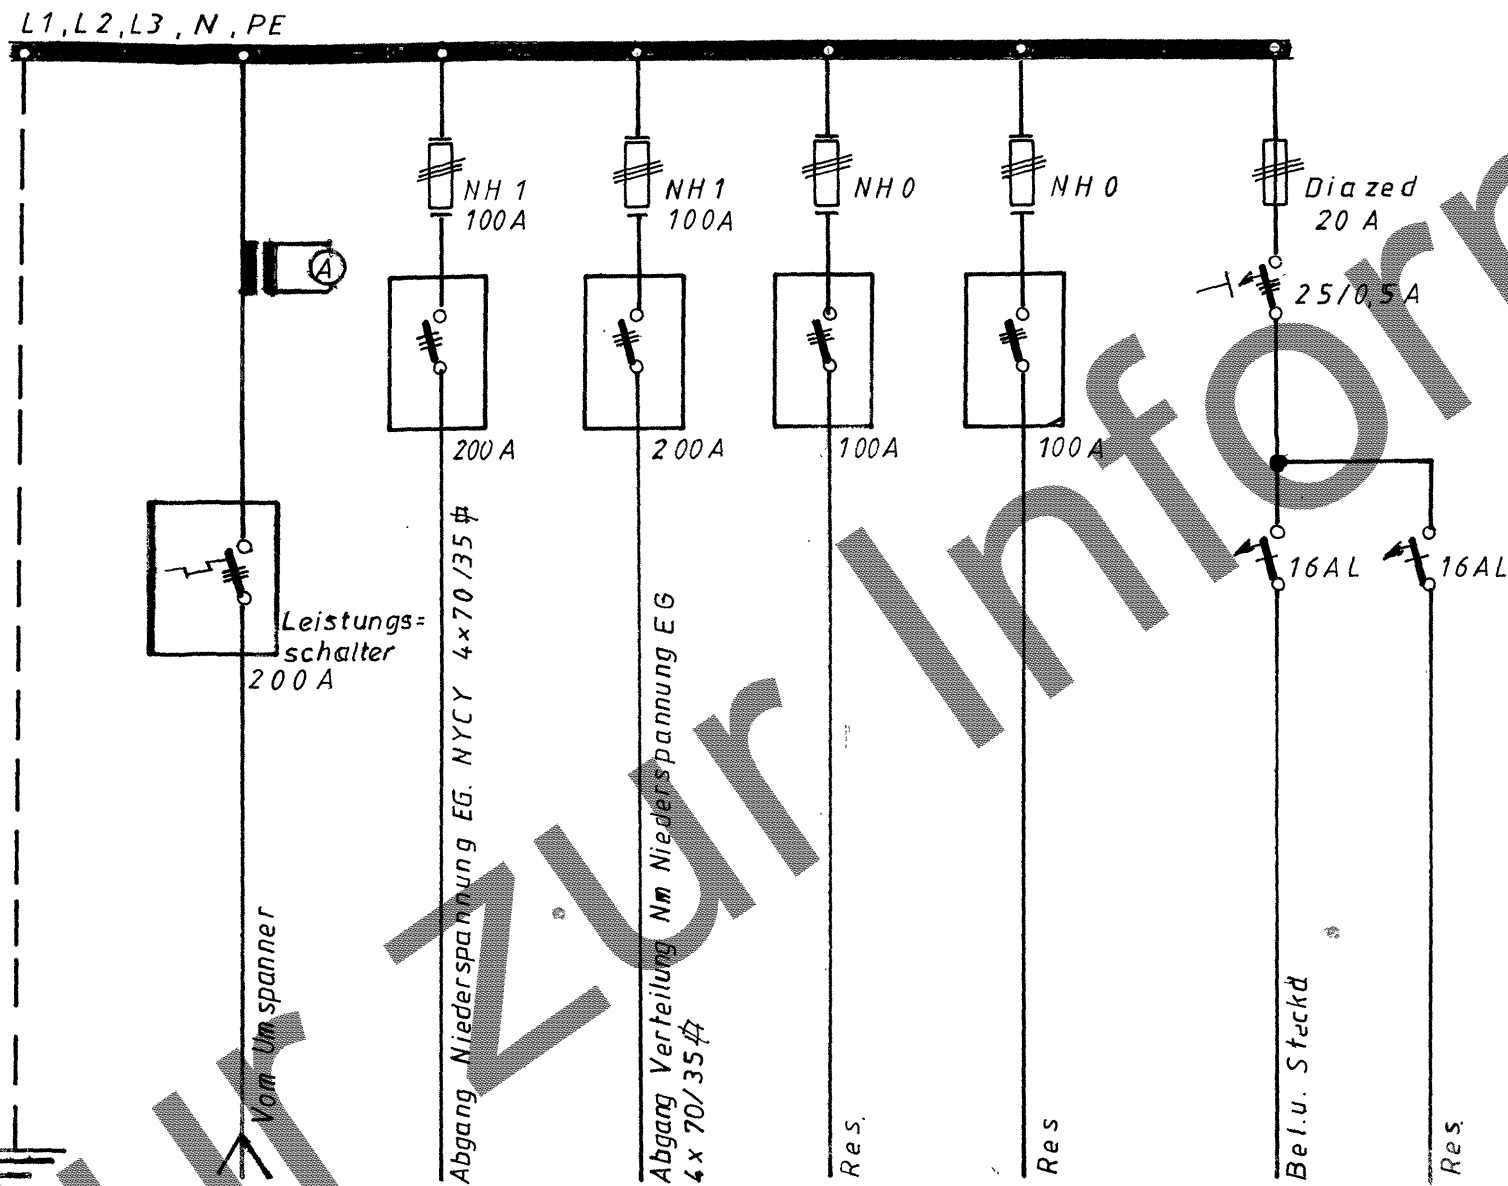

	Tag	Name	Bw Münster 2	DEUTSCHE BUNDESBahn
bearb.	9.84	Pilger	Ast. Hamm	
gez.	9.84	Hammes	Hamm den 14.09.84	
gepr.	9.84			
Verteilung Schalthaus Bf. Bönen				