Bau- oder Betriebs-Nummer	Mast									Abstand Mvk bis Gleis-mitte	Fundament									Rohrschwenkausleger			Anker	Bogenabzug		Bemerkung
	Zeichng.-Nummer	Maße				Höhenlage		Aufsatz			Zeichnung		Rammpfahl			Vergr. der Fund-höhe x- Maß	Ankerbolzen				Zeichnung			Typ	Schaltertraverse		
		Mastfuß z. Gleis bzw. Masttyp ⊥ ∥	Profil der Eckstiele	Länge	Einsetz-tiefe	SO über FOK e-Maß	Mast O.K über SO-Achse	Zeichn. Nr.	Länge		Ebs-Nr. oder Anlage Nr.	Bauart od. Sonder-fundament Typ	Profil	Stellung	Länge		Durchm.	Anzahl	Anordnung	Länge	Nummer	Bauart	Rohrdurchm.		Zeichn.	Bauart	
																					System	Ausleger					
	Ezs/Ebs	mm x mm	mm x mm	m	m	m	m	Ezs/Ebs	m	m	Ezs/Ebs		-	-	m	m	Zoll/mm	St.	-	m	Ezs/Ebs		mm	Ezs/Ebs	Ebs/Ezs		
78-21	04.01.01		U100	8,00		0,00	8,00			3,78	03.01.01	a1				0,60	30	4	∷	2,25	05.06.11 a1	05.06.50a					
78-22	04.01.01		U100	8,25		0,35	7,90			3,78	03.01.01	a1				0,40	30	4	∷	2,00	05.06.11 b1	05.06.50a					
78-23	04.01.01		U100	8,00		-0,10	8,10			4,50	03.01.01	a1				0,60	30	4	∷	2,25	05.06.11 b2	05.06.52a					
78-24	04.01.01		U120	8,25		0,05	8,20			3,88	03.01.01	b1				0,30	36	4	∷	2,00	05.06.11 a2	05.06.52a	03.01.08				
78-26	04.10.01	1000x800	100x10	12,50		-0,45	12,95			5,80	764	V				0,20	1¾	1/12	▪⌋	2,00 2,50	05.06.11 b1 05.06.11 a1	2 x 05.06.50a			04.52.15a		Zwgl
78-28	04.10.01	1000x800	120x13	14,00		-0,38	14,38			9,10	764	IV				0,20	1½	2/8	▪ |	2,00 2,50	05.06.11 a1 05.06.11 b1	2 x 05.06.50b					Zwgl
78-30	04.10.01	1000x800	120x13	14,00		-0,15	14,15			9,60	764	V				0,20	1½	1/12	▪⌋	2,00 2,50	05.06.11 b1 05.06.11 a1	2 x 05.06.50a					Zwgl; 2xRadabweiser Zwgl
78-32	04.10.01	800x1000	100x12	12,50		0,00	12,50			4,62	03.02.03	St 3 [1]				0,20	36	16	□	2,00	05.06.11 a1 05.06.11 b1	2 x 05.06.50a					1) Schaft 1,40x1,60 m Signalsicht
79-1	04.01.01		U100	8,25		0,25	8,00			3,78	03.01.01	a1				0,30	30	4	∷	2,00	05.06.11 a1	05.06.50a					
79-2	04.01.01		U100	8,25		0,10	8,15			3,99	03.01.01	a1				0,50	30	4	∷	2,25	05.06.11 b2	05.06.52a					
79-3	04.01.01		U100	8,25		0,30	7,95			3,78	03.01.01	a1				0,30	30	4	∷	2,00	05.06.11 b1	05.06.50a					
79-4	04.01.01		U100	8,25		0,20	8,05			4,48	03.01.01	a1				0,50	30	4	∷	2,25	05.06.11 a2	05.06.52a					

Änderungshinweise: 1) Masttafel neu geschrieben; Auflösung Querfelder und Neubau Einzelmaste; 17.08.2007;gez.Deckwerth; SPITZKE AG; nach Umbau berichtigt:03.12.08; gez. Lehmann; SPITZKE AG; geprüft: 07.04.09, gez. Calik DB PB GmbH

Kurzzeichen für Ankerbolzenanordnung

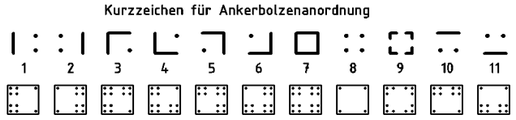

Blickrichtung

Bemerkungen

aufgestellt:	Firma	AEG, Bb. Lengerich	nach Ausführung berichtigt:			anerkannt	
	Tag	Name	Tag	Name	Firma	05.12.1967	unleserlich
	16.10.1964	unleserlich	04.08.1967	Nöding	AEG, Bb. Lengerich	NA Osnabrück	
	BD Münster						
geprüft:	25.06.1965	gez. Gerdemann					
genehmigt:	Münster (W), den 29.06.1965 gez. Unterschrift unleserlich						

Auflösung der Querfelder

Hp.Westbevern

Zeichnungs-Nummer

EbsM 2200x78,681 - 79,150

Blatt 2 von 4 Blatt

Barcode: **1033003789**

Nur zur Information