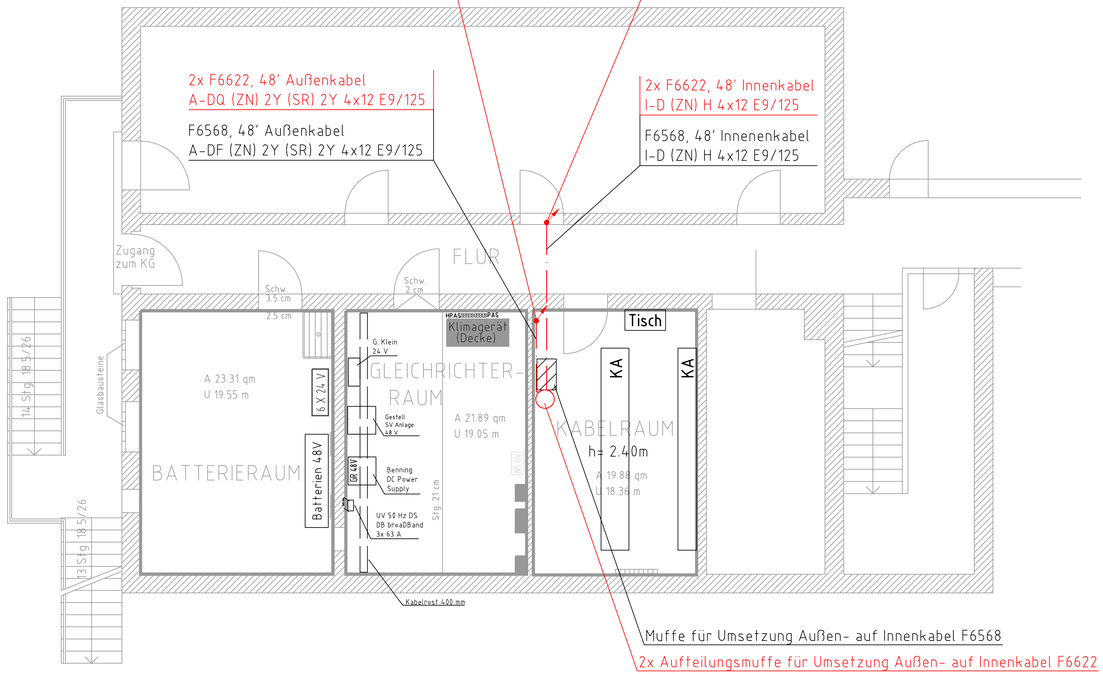

Legende

- Neubau
- Bestand

Anlage 3.3.22

Index:	Änderungen bzw. Ergänzungen	Name:	Datum:
001	Einreichexemplar	SIGNON	27.01.2026

Gilt nur für die Ausschreibung

Prüfvermerke

AN-interne Qualitätsprüfung durchgeführt:
Ort, Datum, Unterschrift

Prüfingenieur der Ausführungsplanung:

Geo- und Tunnelbautechnisch: geprüft/genehmigt
Ort, Datum, Unterschrift

Zur Vorlage beim Prüfingenieur freigegeben:
Ort, Datum, Unterschrift

Genehmigung zur Ausführung:
Ort, Datum, Unterschrift

Freigabe der Ausführungsplanung:

Gleichgestellt mit den Prüfexemplaren: geprüft/genehmigt
Ort, Datum, Unterschrift

Die Übereinstimmung mit der Ausführung bestätigt:
Für den Auftragnehmer Bau:
Ort, Datum, Unterschrift
Für den Auftraggeber (Bü):
Ort, Datum, Unterschrift

Bauherr:	Projektleitung:	Planung:	Bauausführung:
DB InfraGO AG Regionalbereich Mitte Anlagen- und Instandhaltungs-management Netz Kassel V.IM-M-KSL Bertha-von-Suttner-Straße 21 34117 Kassel	DB InfraGO AG Regionalbereich Mitte Projektmanagement Tunnelbau V.-M-K-T Hahnstraße 49 60528 Frankfurt am Main	Amberg Engineering AG Trockenloostrasse 21 8105 Regensdorf - CH Nachunternehmer: SIGNON Berlin, 27.01.2026 Ort, Datum, Unterschrift	Ort, Datum, Unterschrift

Lageskizze (unmaßstäblich):

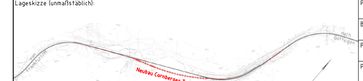

Projektnummer DB: U.016112211445
BIM-Datencodierung:
Planzeichen: -
Planart: Ausschreibung
Höhen- und Koordinatensystem: DB-REF2016
Einwirkungen (Lastmodell):
Entwurfsgeschwindigkeit: 110 km/h
Kilometer: km 166,520

Bauwerksnummer:	BW-Kennziffer:	Barcodenummer:
3|6|0|0|*|1|7|7|*|8|2|2|*|3|4|2|1|0|0	1320	

Streckenabschnitt: km 176,000 bis km 180,950

Strecke: 3600 / Frankfurt (Main) – Göttingen			
ohne	Erstellt	27.01.2026	Hrizi
6	Geprüft	27.01.2026	Winkelbauer
	Freigegeben		
	Datum		Name
	de		

Neubau Cornberger Tunnel
Aufstellungsplan TK, Strecke 3600, km 166,520
Bf Bebra, 1. Untergeschoss, FB, Basa Bebra

001

DIS-Beschreibung: Grundrißplan 36179 Basa Bebra UG

ARCOR

Arcor AG & Co.
Region Mitte
Kölner Straße 5
65760 Eschborn

Maßstab: 1:100 | Format: A3
Planzustand: PLANUNG | IA

Grundrißplan
BASA
36179 BEBRA
BAHNHOFSTR.16
UG GL/BATTERIER.

	Datum	Name
Gez.	25.07.2002	ACHTERP
Bearb.	01.07.2003	SCHEIDEJ
Gepr.		

Dokument-ID: 10000034978 01 | Blatt NN
ARCOR INTERN | NN – BL

Ers.f.:

Änderung	Datum	Name	Urspr.
	25.07.2002	ACHTERP	

Index	Änderung	Bearb. / Datum	Gepr. / Datum	Abnah. / Datum	Übnah. / Datum
05	Plan-prüfung - Zwischenbericht vom 30.08.2024				
04	BV-Erneuerung Cornberger Tunnel - AP-Endzustand- Cu/LWL-Kabelanlagen				
03	Bestand nach Realisierung und Braunstrich des Projektes broaDBand.				
01	Bestandsplanerstellung				

Tkap: DB Intern
{1157016784} E

626x788

AutoCAD-Zeichnung

Ersatz für: Ersatz durch:

Planerstellung: DB Kommunikationstechnik GmbH

	Datum	Name
de		

DB NETZE
DB Netz AG
Regionalbereich Mitte

Plannummer: FB 0201/51

Aufstellungsplan TK
Bf Bebra
1. Untergeschoss FB
Basa Bebra
3600 Frankfurt (Main) – Göttingen km 166,520

1:50	Erstellt:	BB/2015	Owczarek
	Geprüft:		
	Freigegeben:		

05 001