

Die Urheberrechte für die in der Unterlage dargestellten technischen Lösung verbleiben bei der DB Energie GmbH Weitergabe und Vervielfältigung ohne nachweisliche Zustimmung verpflichtet zum Schadenersatz

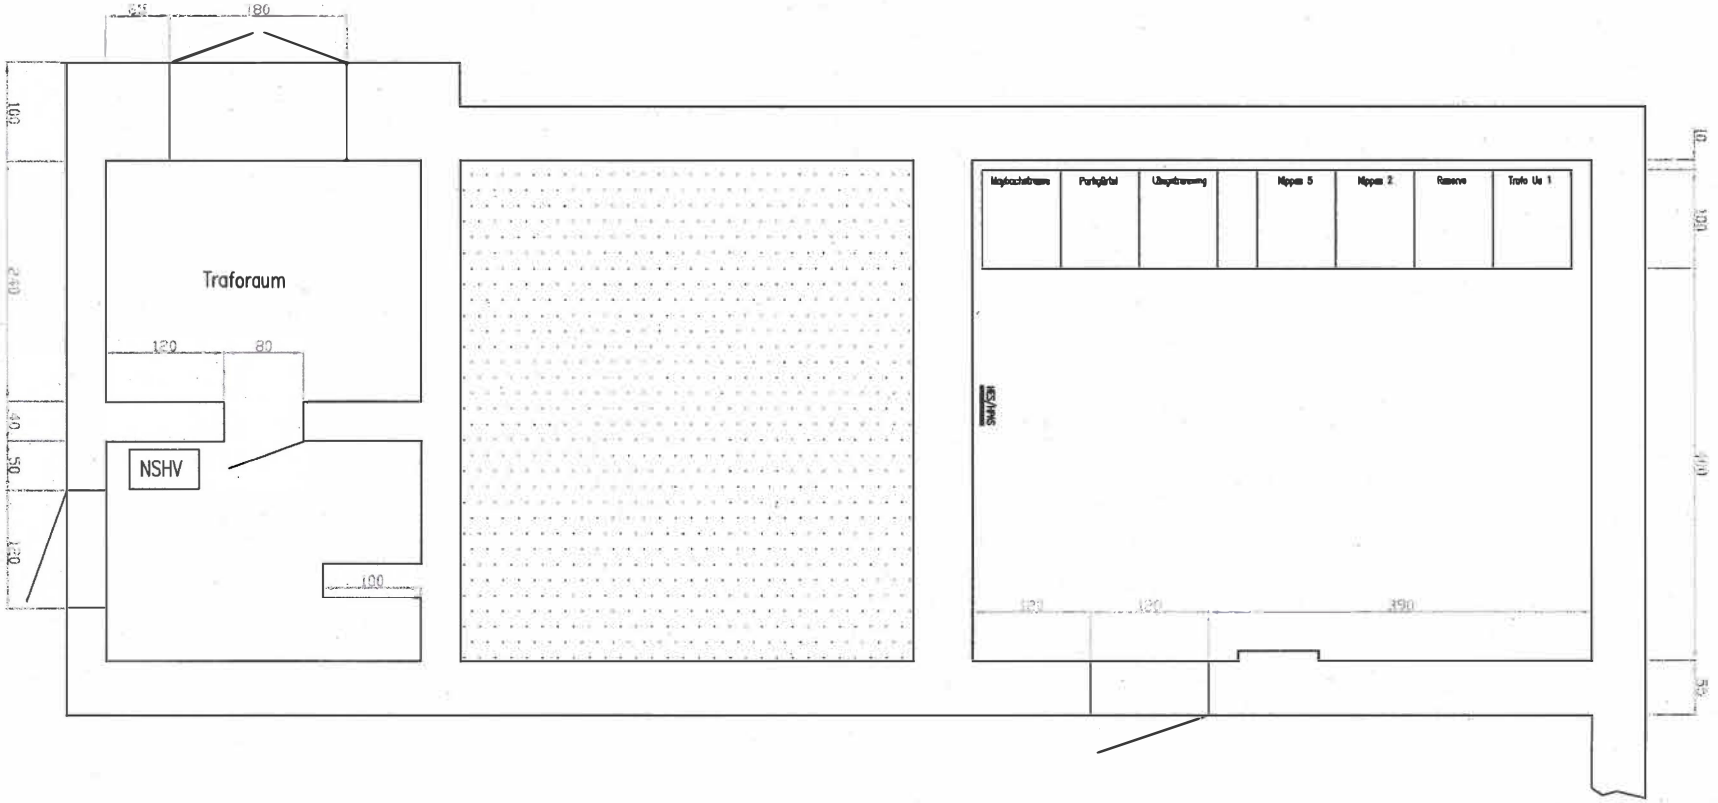

				Datum	28.11.06	DB Energie GmbH Regionalbereich West Maybachstraße 149 50670 Köln	Bf Köln-Nippes Köln Nippes 4 2610AA EeuR QKN4	Gebäudeplan
				Bearb.	Fenske			
				Gepr.				B / Maße in cm / Bl.
Zust.	Änderung	Datum	Name	Norm		Ursprung / Ersatz für:		Bl.


Anlage 3.16

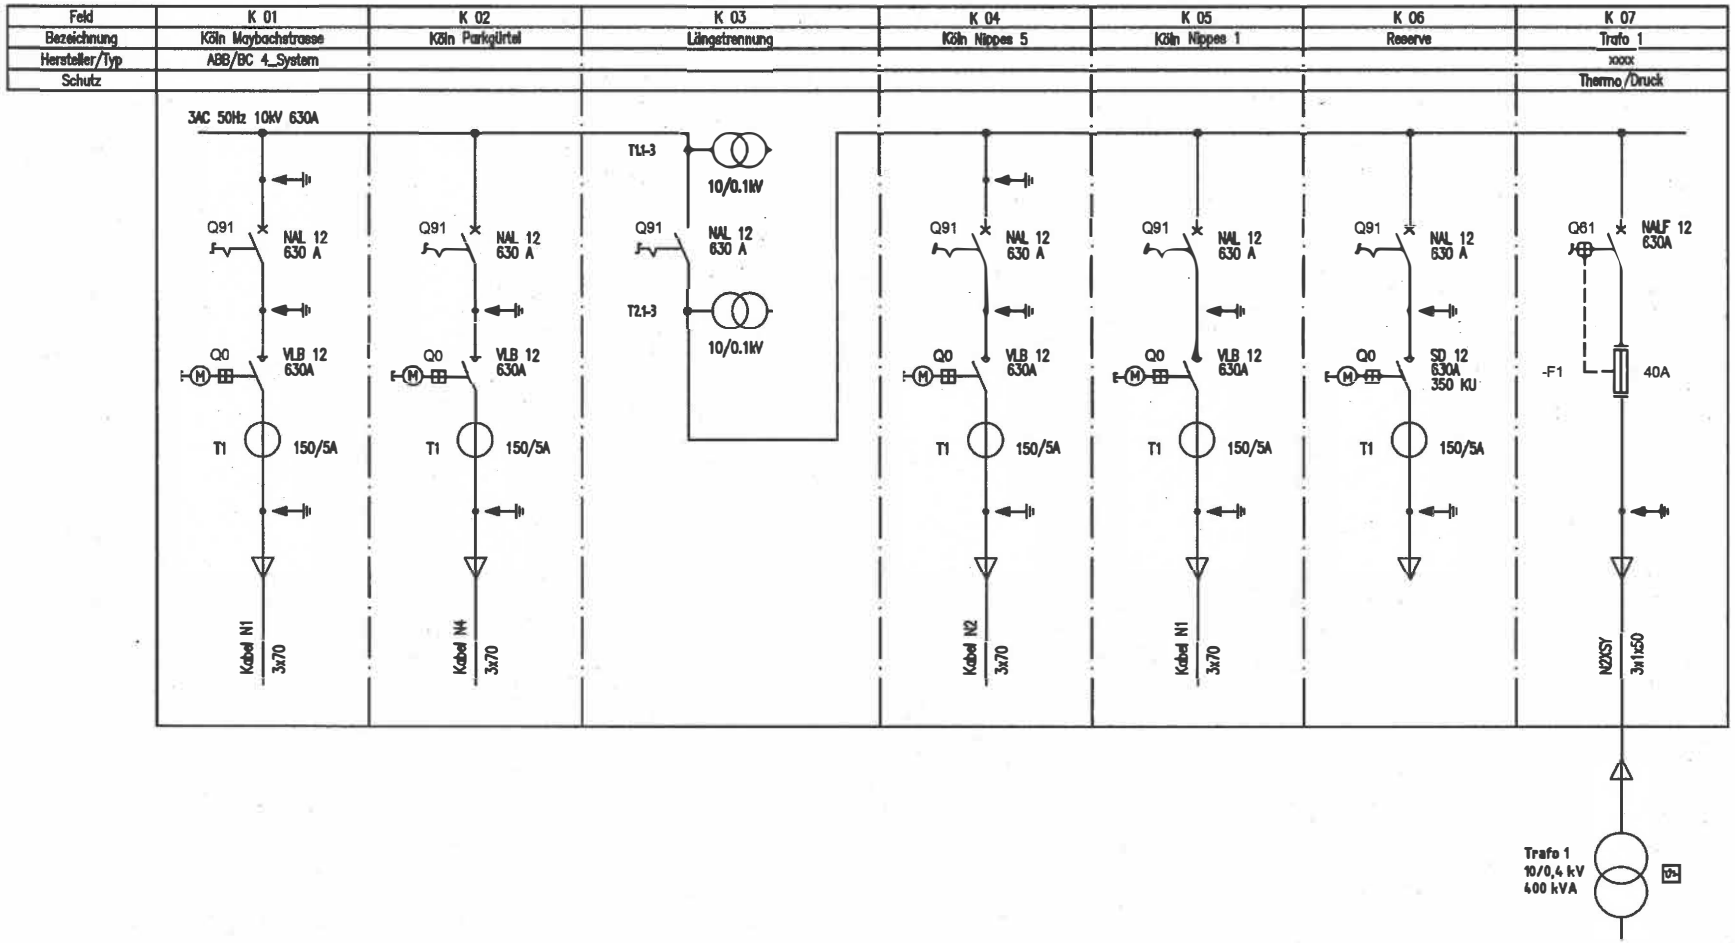

Änderung							Betriebsbereich West Schwarzer Weg 100 51149 Köln	DB Energie GmbH	Ausgabe 17.11.2016 Rev.:	Bf.Köln-Nippes 4 (Sonderw.) Tst Sonderwerkstatt 10kV EeuY 2610 AA	Technischer Platz QKKN--ST04 Bearb.: Wolf P. Gepr.: H.Rötzel	Blatt 1 v. 1
	d											
	c											
	b											
	a											

Die Urheberrechte für die in der Unterlage dargestellten technischen Lösung verbleiben bei der DB Energie GmbH
Weitergabe und Vervielfältigung ohne nachweisliche Zustimmung verpflichtet zum Schadenersatz

NSHV

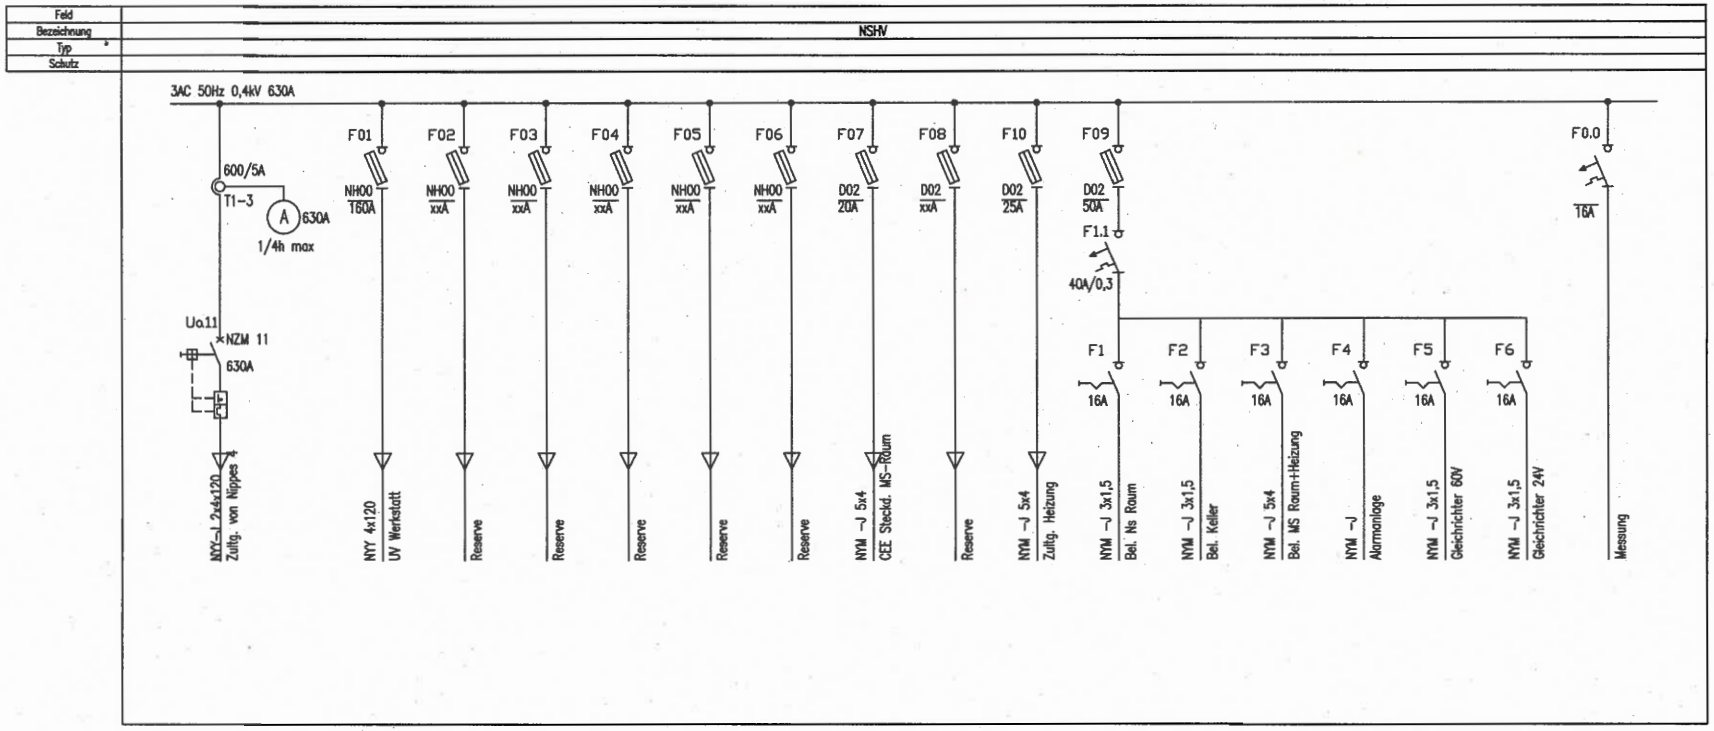

				Datum	23.11.06	DB Energie GmbH	Bf Köln - Nippes	Übersichtsplan
				Bearb.	Fenske	Regionalbereich West	Tst Köln Nippes 4	
				Gepr.		Maybachstraße 149	2610AA EeaY QKN4	0,4kV-Anlage
Zust.	Änderung	Datum	Name	Norm		50670 Köln		Bl.
						Ursprung / Ersatz für:		Bl.