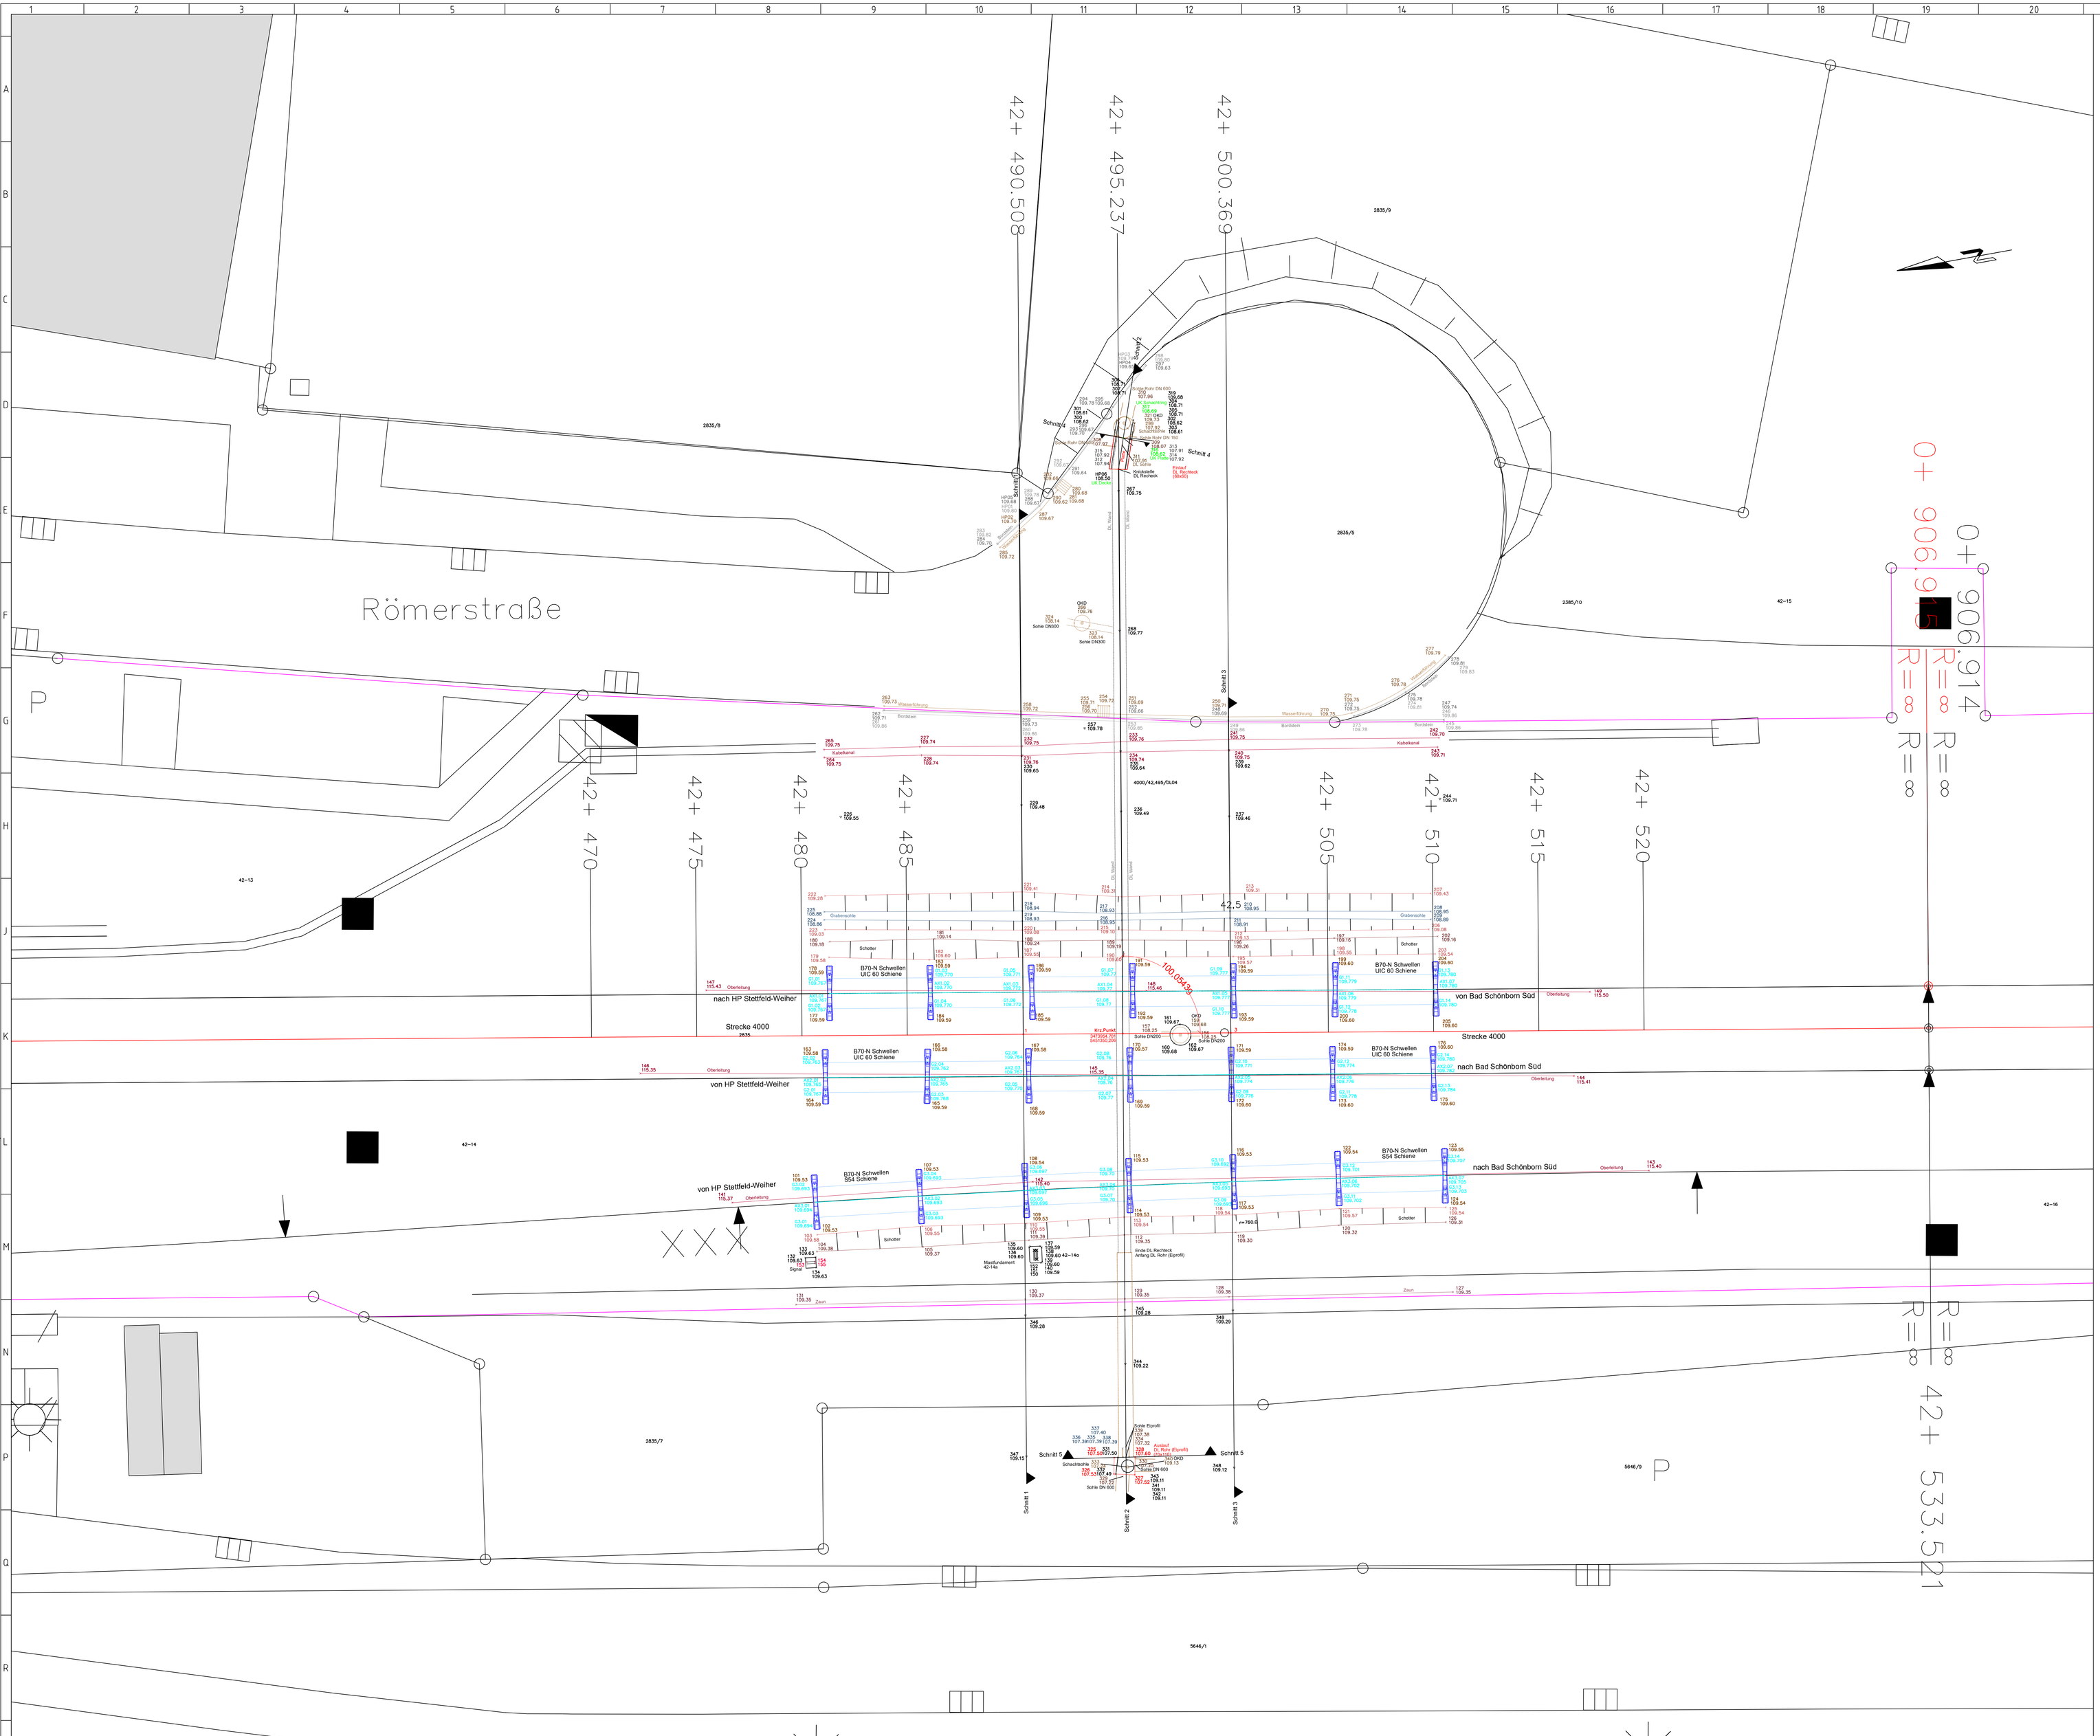

42+ 490.508
42+ 495.237
42+ 500.369
0+ 906.914
42+ 470
42+ 475
42+ 480
42+ 485
42+ 505
42+ 510
42+ 515
42+ 520
42+ 533.521
Römerstraße
P
2835/8
2835/9
2835/5
2385/10
42–15
42–13
42–14
42–16
42,5
R = 8
Schnitt 1
Schnitt 2
Schnitt 3
Schnitt 4
Schnitt 5
nach HP Stettfeld-Weiher
von HP Stettfeld-Weiher
Strecke 4000
2835
von Bad Schönborn Süd
nach Bad Schönborn Süd
B70-N Schwellen UIC 60 Schiene
B70-N Schwellen S54 Schiene
Graben/rohr
Bordstein
Kabelkanal
Zaun
Oberleitung
Schalter
Signal
Maßfundament 42-14a
4000/42,495/DL04
100,054 m
Lageplan
Index
Änderung
Name
Datum
Bauherr
DB InfraGO
Schwarzwaldstr. 86, 76137 Karlsruhe
Ib Hahn
ingenieurbüro für Bauwesen
Inhaber Siegfried Kaplan
Stumpenhof 66, 73207 Plochingen
Geometrika
Die Ingenieure für Planung und Vermessung
Graf-Rhena-Straße 13A
76137 Karlsruhe
Tel.: 0721 / 3541 - 608
Fax: 0721 / 3541 - 621
www.geometrika.de
DL Langenbrücken
Bestandsplan
Strecke 4000, Km
42,495
Bearbeitet
Gezeichnet 20.07.25 Abdi
Geprüft 21.07.25 Knoll
Projekt-Nr.: 1901-25
Plannummer: 1901-BLP01
Maßstab 1:100
Landkreis: Karlsruhe
Gemeinde: Bad Schönborn
Gemarkung: Langenbrücken
Koordinatensystem
Lage DB_REF
Höhe: DHHN92 (R00)
Blatt
1 von 1
Plangrundlage:IVL
Dateiname: 1901-blp01-dl langenbrücken-250722.dwg
Ausgabe vom: 21.07.25
Flurstücksgrenze
Nagel / Pflock
Schnurgerüstnagel
Gebäude
Gebäude Bestand
Überdachung
Rampe / Treppe
EFH = Ergeschossfußbodenhöhe
RFH = Rohfußbodenhöhe
FFH = Fertigfußbodenhöhe
FH = Firsthöhe
TH = Traufhöhe
Schächte
Einlaufschacht
Muldenrinne
Abwasserschacht
Frischwasserschacht
Frischwasser- / Gasschieber
Wasserhahn
Unterflurhydrant
Oberflurhydrant
Brunnen
Pegel
DOK = Deckelhöhe
SOK = Sohlenhöhe
Topographie / Symbole
Laubbaum
Nadelbaum
Bordstein
Rabattstein
Böschung
Geländehöhe
Mauer
Mast rund
Fahnenmast
Laterne
Ampel
Verkehrsschild
Feuerlöscher
Schienenverkehr
Schweißnaht
EBox
Gleisachse
Leitungen
Frischwasser
Abwasser
Gas
Elektro
Kommunikation
Löschwasserleitung