

HT A-B

Querträger 1

1'

Wie gezeichnet
spiegelbildlich

2, 2', 50

mit beidseitig Konsohlen

HT C-D

Schnitt B-B

Einzelheit I

H 1:2,5

Schnitt A-A

Schnitt C-C

Schnitt F-F

Schnitt E-E

Schnitt D-D

Übersicht

5130.12 Überbau Ia

5130.11 Überbau Ia


Gezeichnet: TGL 12517 - 10.9 M20 M24
Loch: 22 26
Sinnbild: n. TGL 13 454

Schweißtechnisch geprüft
Dessau, 3. Mai 1970


Nur für den Dienstgebrauch		Wozu gehört: Stückliste S. 21 u. 22	
Deutsche Reichsbahn Stahlbau Dessau		Genauigkeit: mg	
Benennung: Querträger - End- QT - QT über den Stützen - QT 2, 2', 50		Maßstab: 1:10; 1:25	
Zeichnungs-Nr.: 13		Auftrag-Nr.: 5130.11 u. 12	
Datum: 30.5.88		Name: Schüller / Loh	
Technisch: 9.10.88		Name: Böhmer / Loh	
Geprüft: 23.12.88		Name: Loh	
Ausführungsklasse: A		Stempelgröße: 10 Mh 4	
Kategorie: A		Kategorie: A	


US-Prüfung nach TGL 15003/10
Prüfkategorie II
Prüfkategorie I


HT A-B
HT C-D

Die Ausführung des Bauwerkes
stimmt mit den Konstruktions-
unterlagen überein.

0139/185

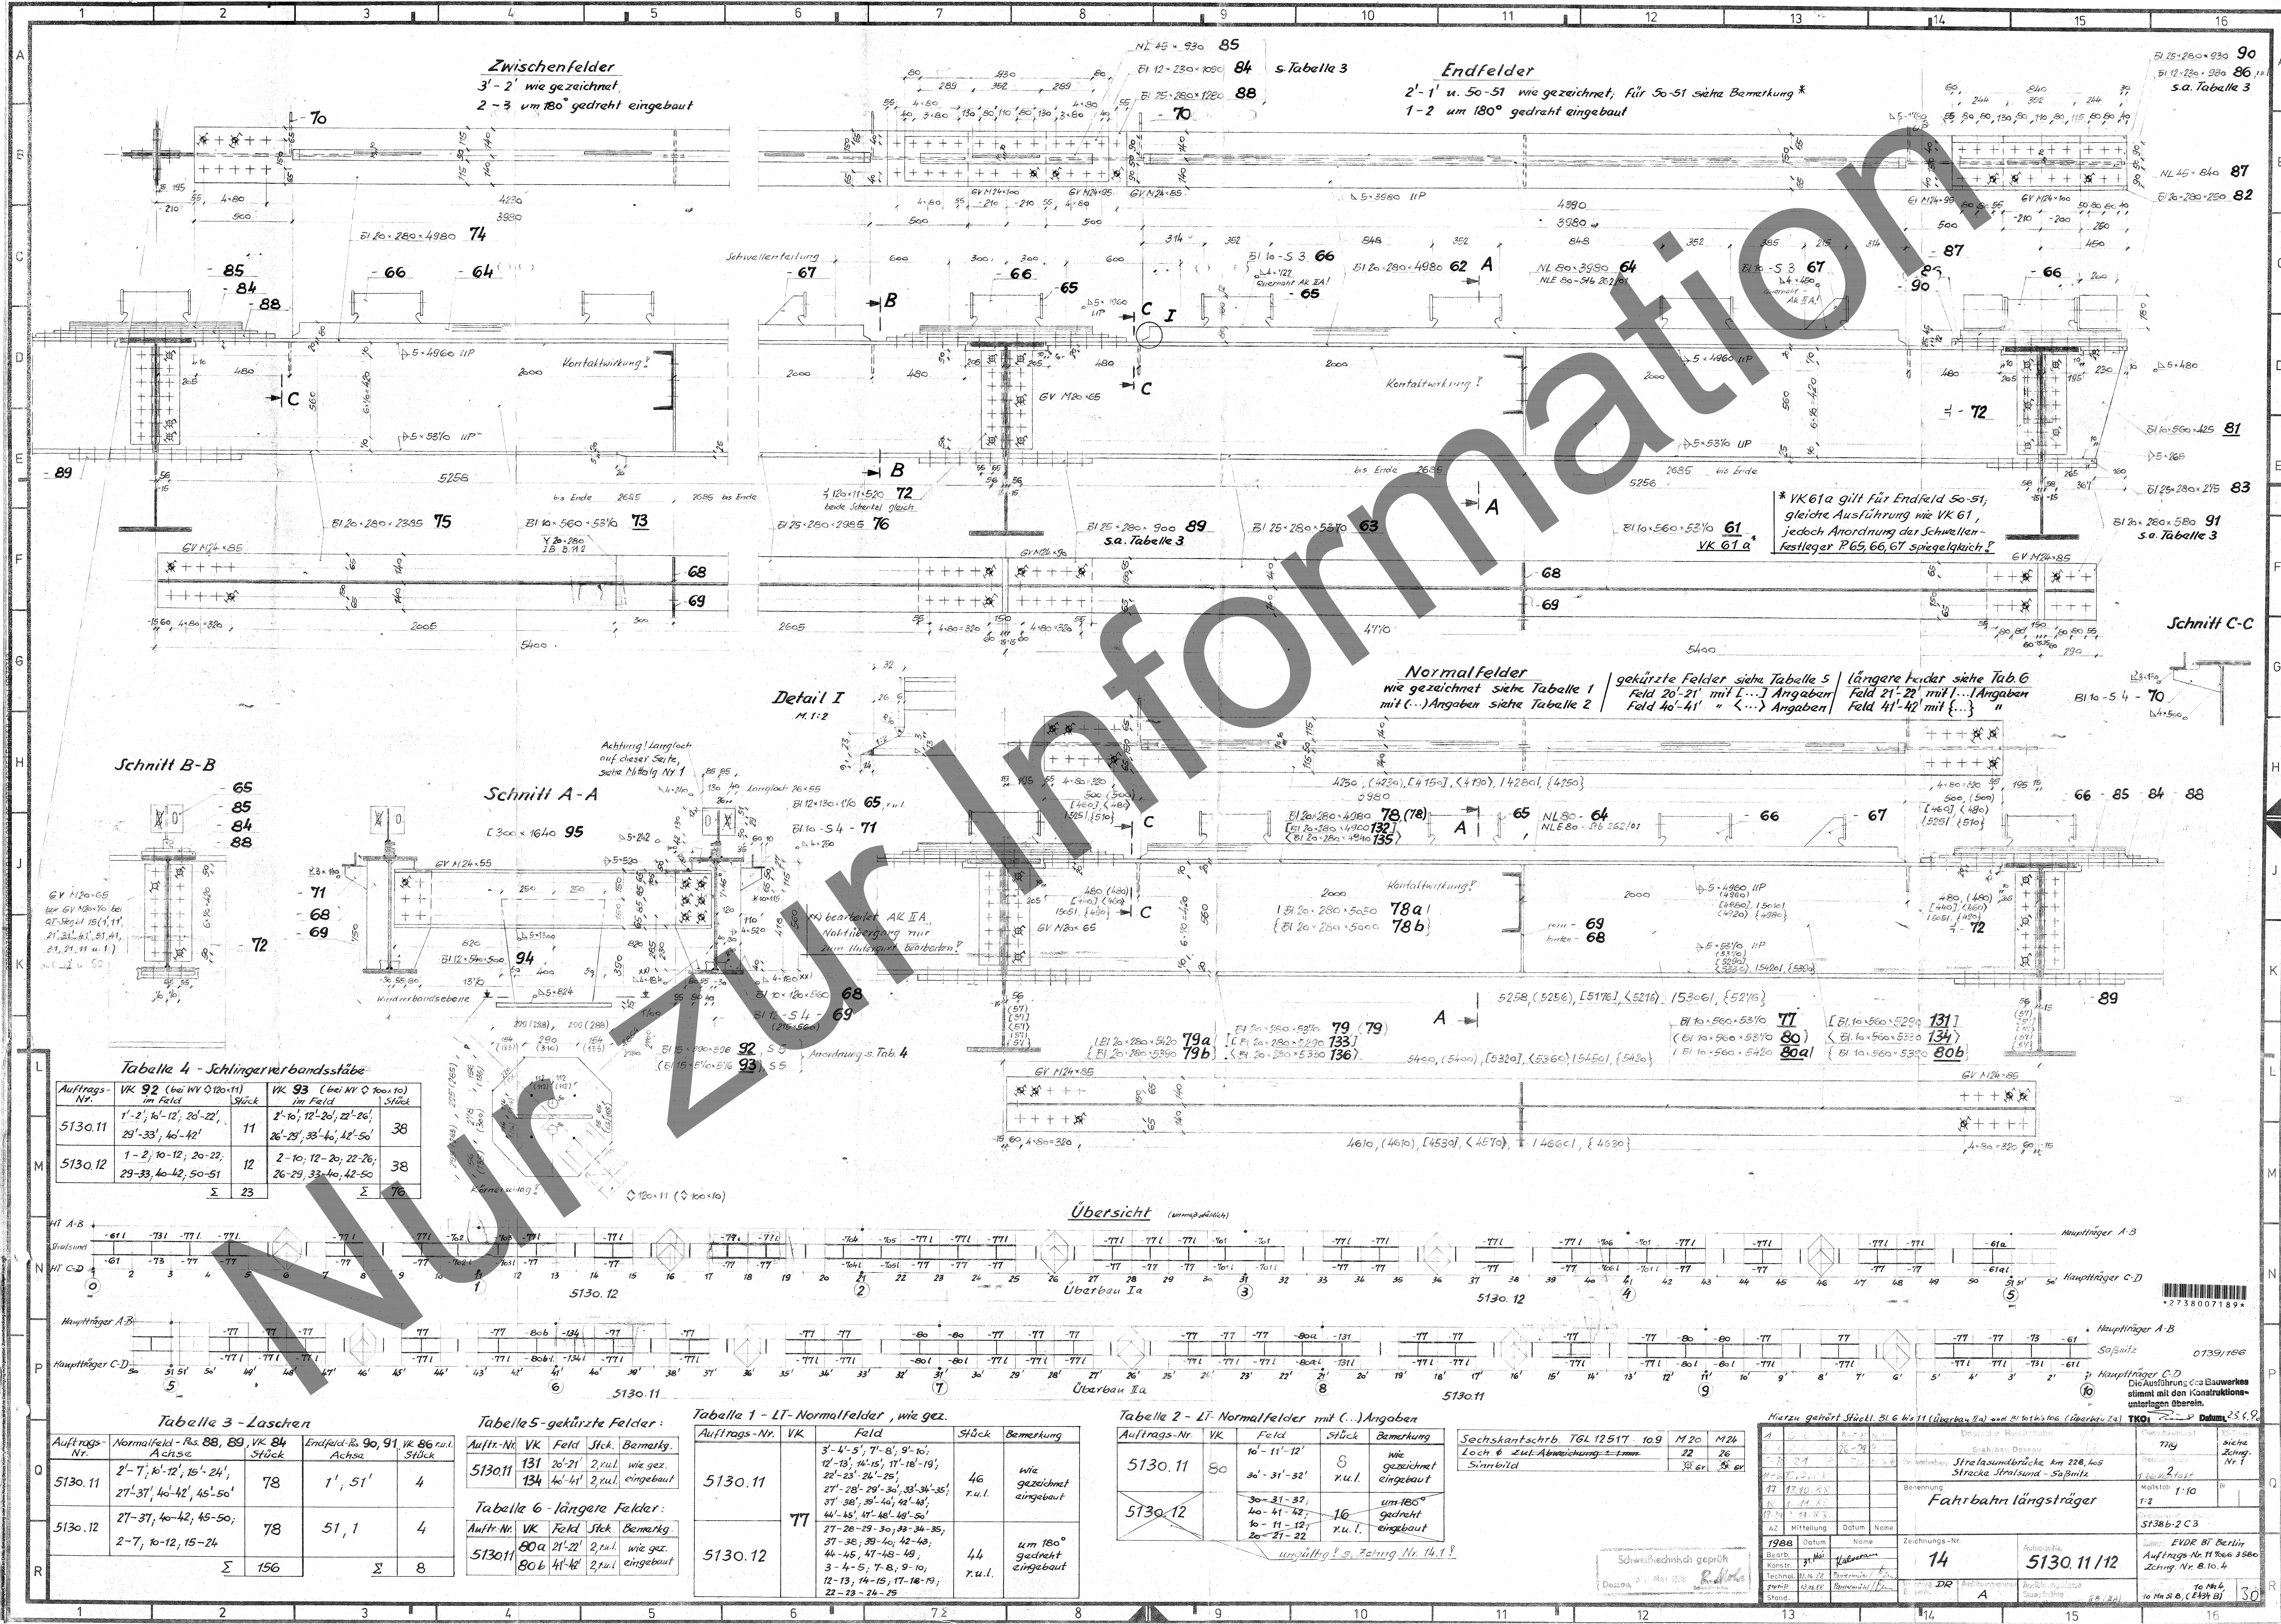

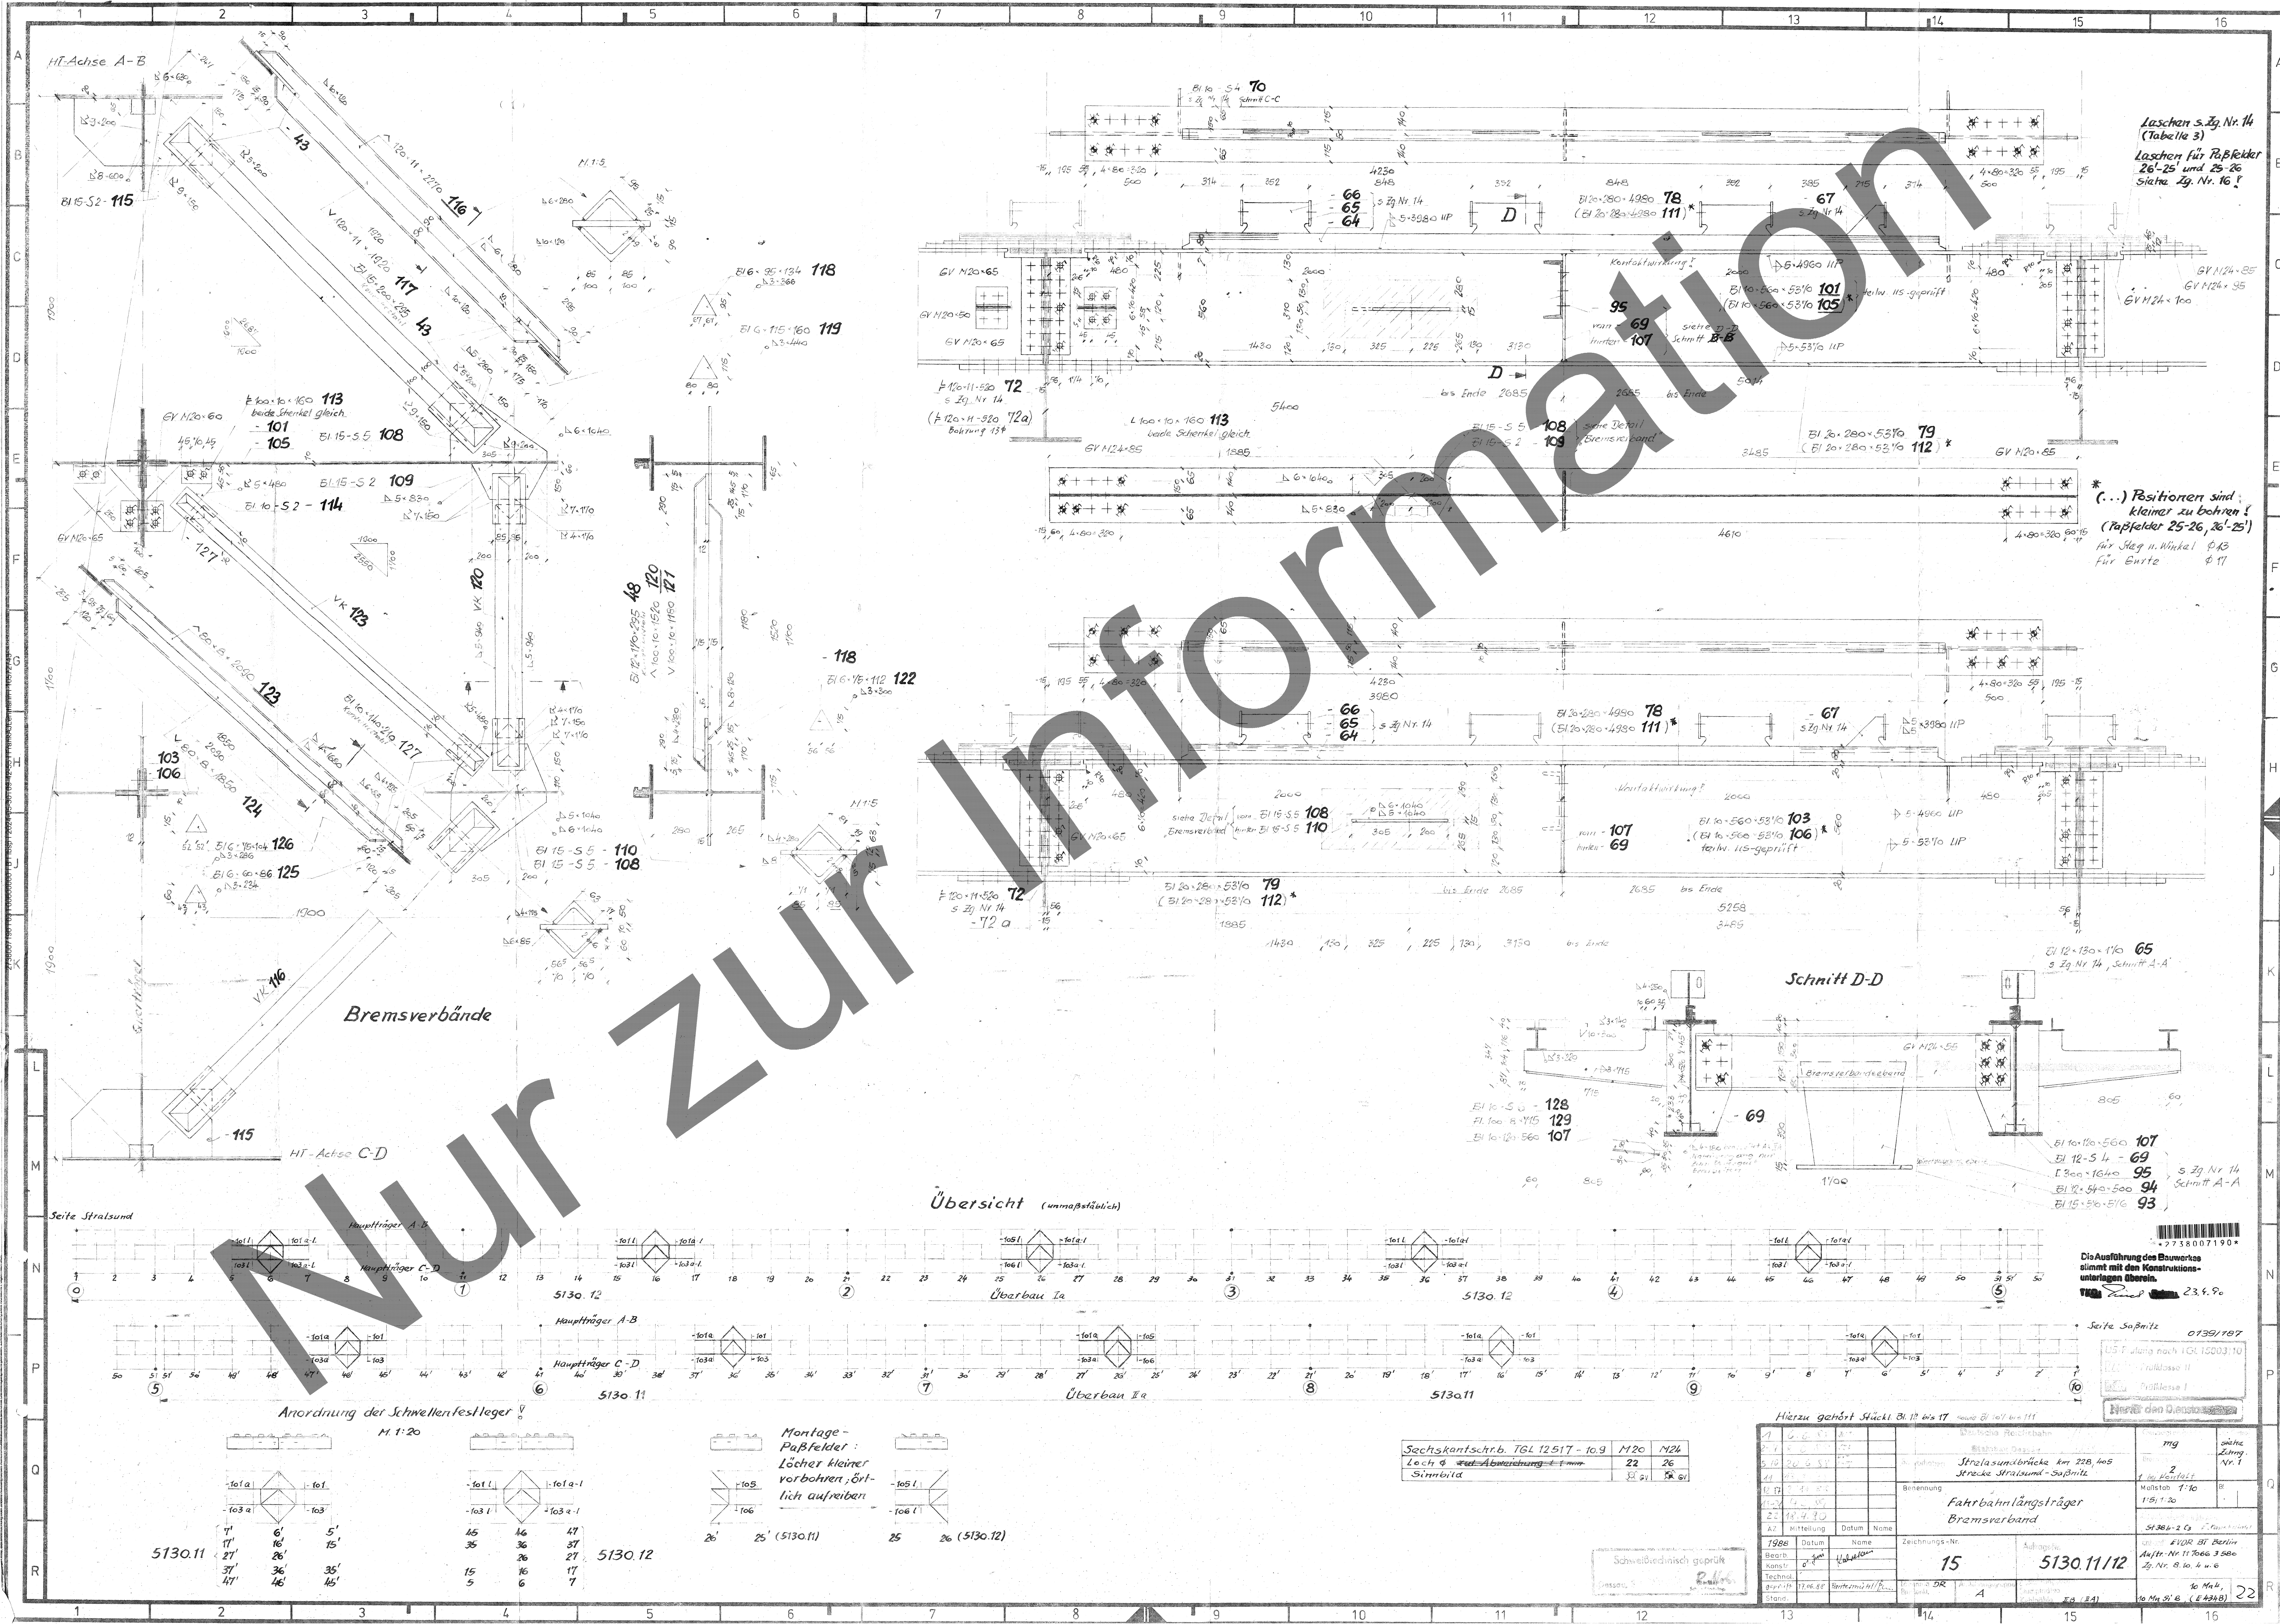

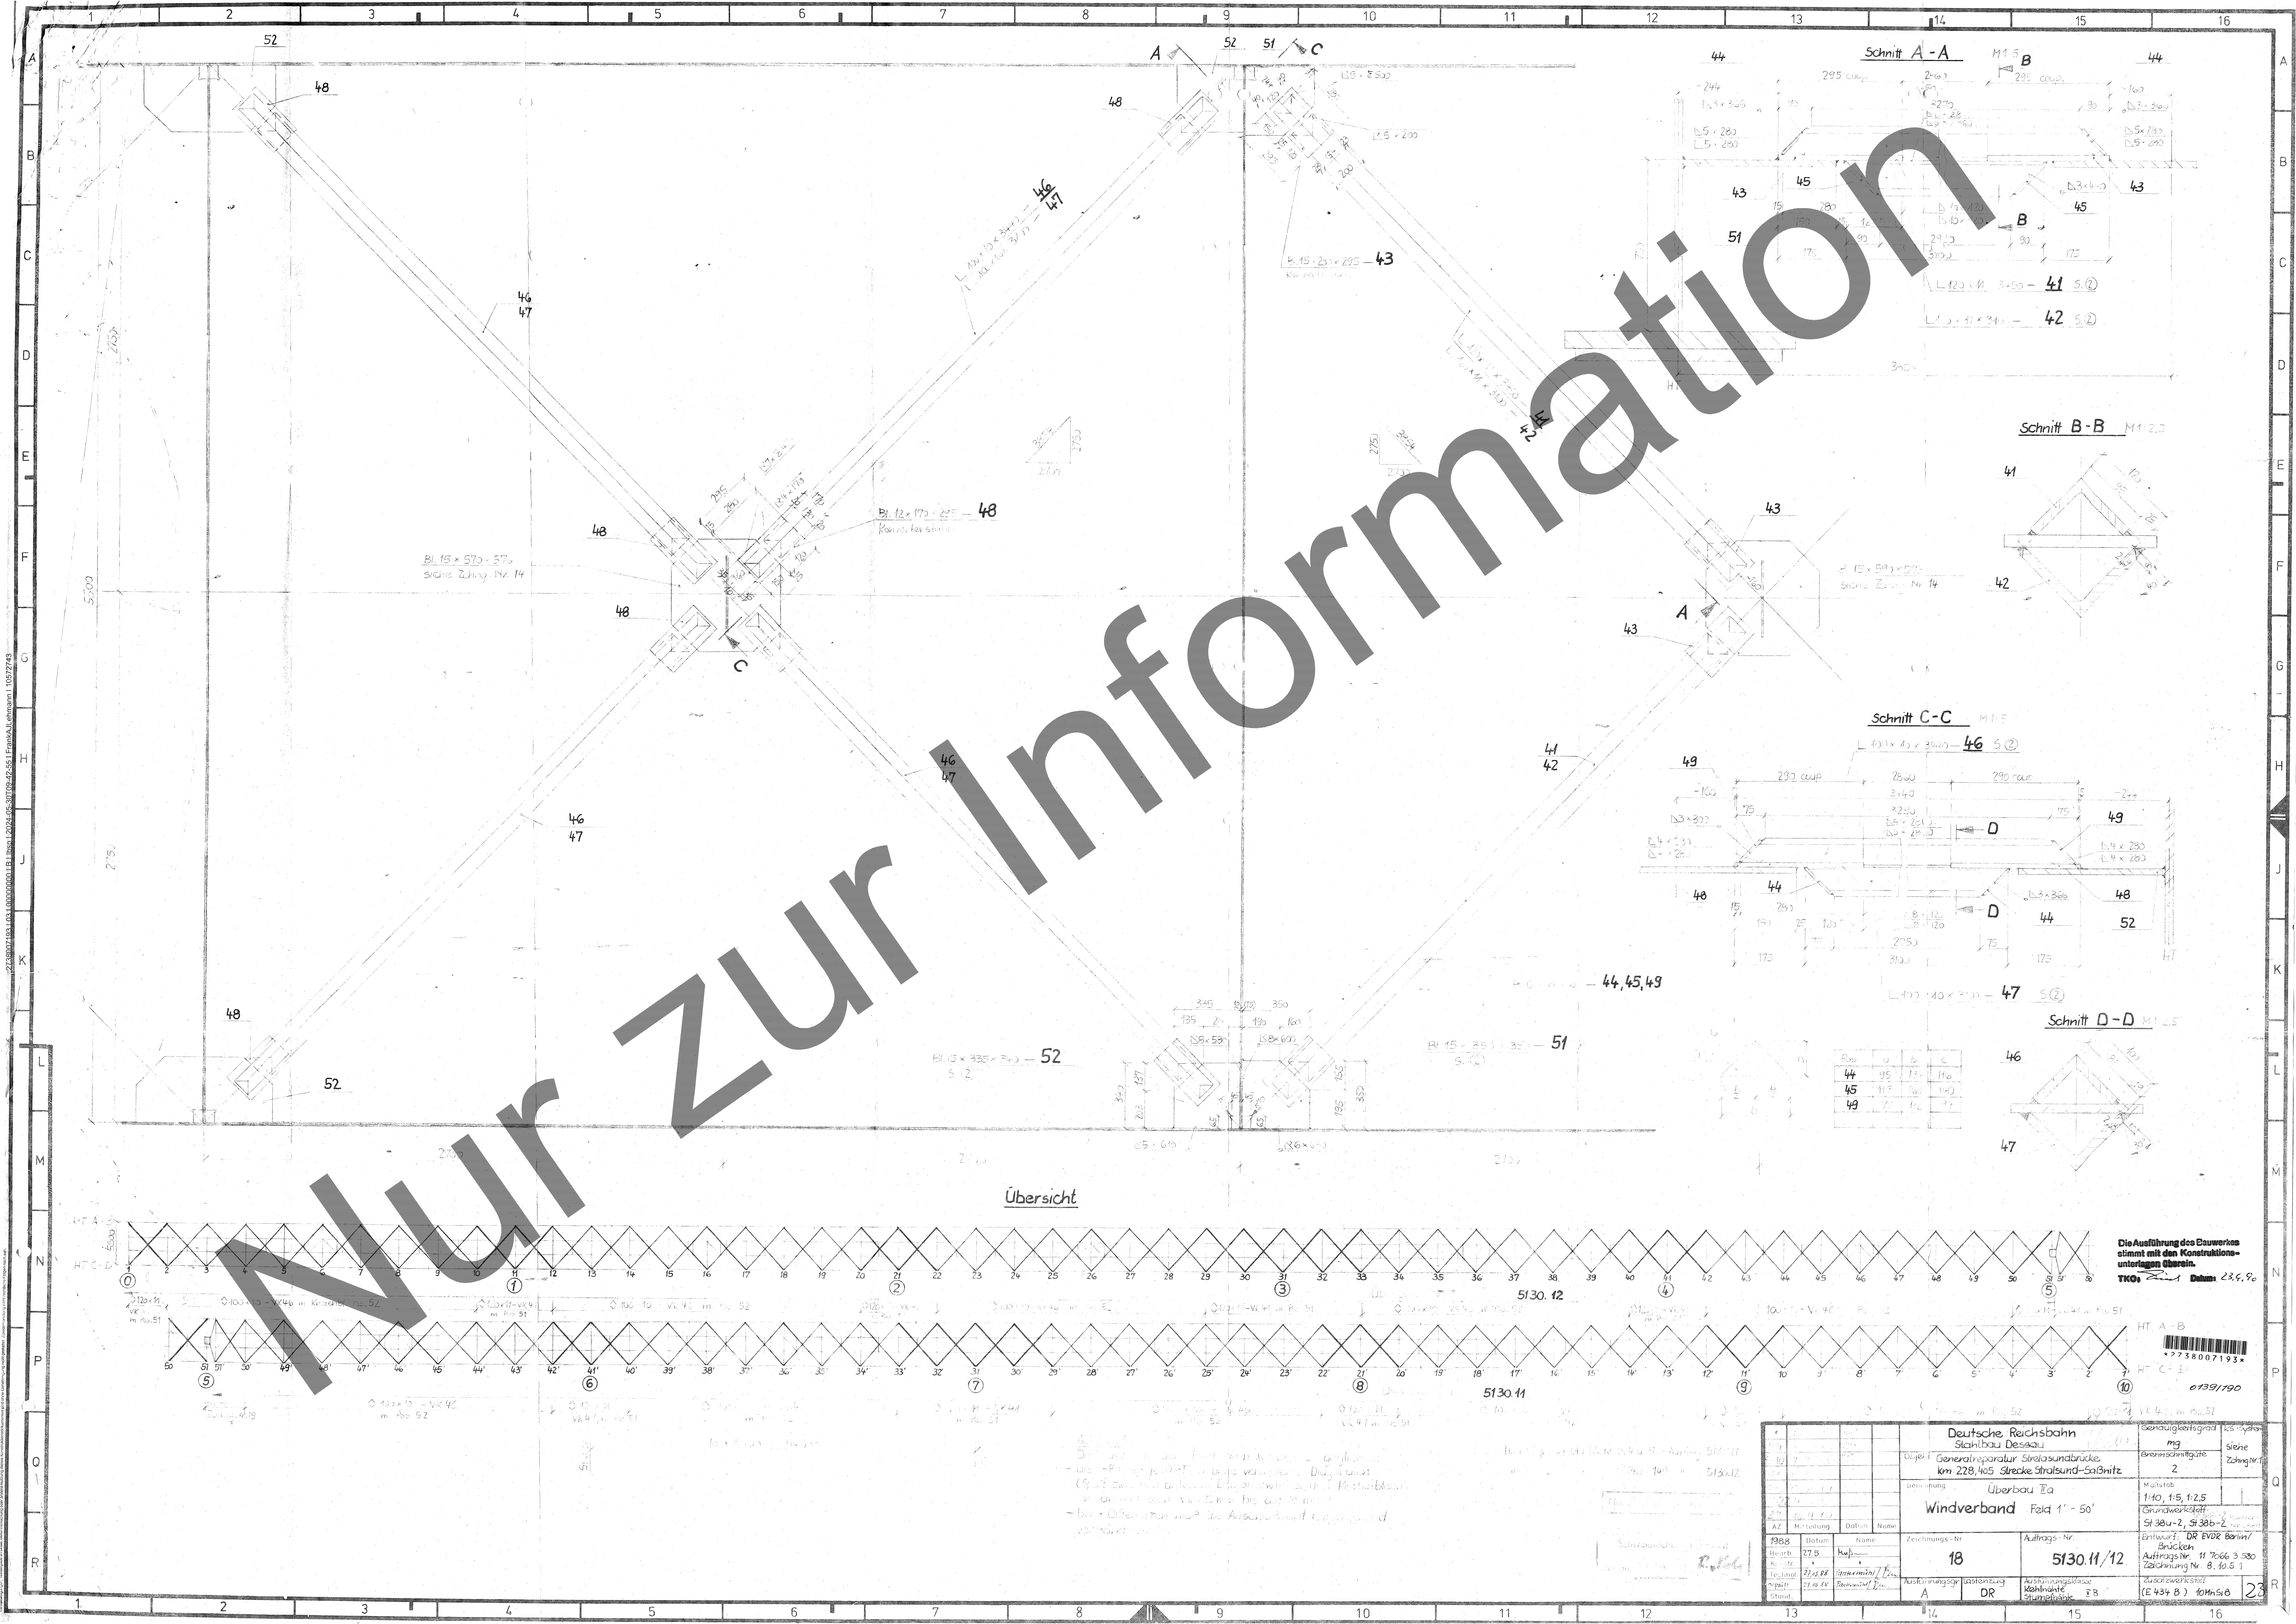

Übersicht

Schnitt A-A


Schnitt B-B

Schnitt C-C

Schnitt D-D

Die Ausführung des Bauwerkes stimmt mit den Konstruktionsunterlagen überein.
TKO: Datum: 23.6.90

Deutsche Reichsbahn Stahlbau Dessau				Genauigkeitsgrad mg		Siehe Zählung	
Objekt Generalreparatur Stahlasenbrücke km 228,405 Strecke Stralsund-Saßnitz				Brennschmittgröße 2			
Bezeichnung Überbau IIa				Maßstab 1:40, 1:5, 1:25			
Feld 1' - 50'				Grundwerkstoff St 30b-2, St 30b-2			
Zeichnungs-Nr. 18				Auftrags-Nr. 5130.11/12			
Ausführungs-Nr. A				Ausführungs-Nr. DR			

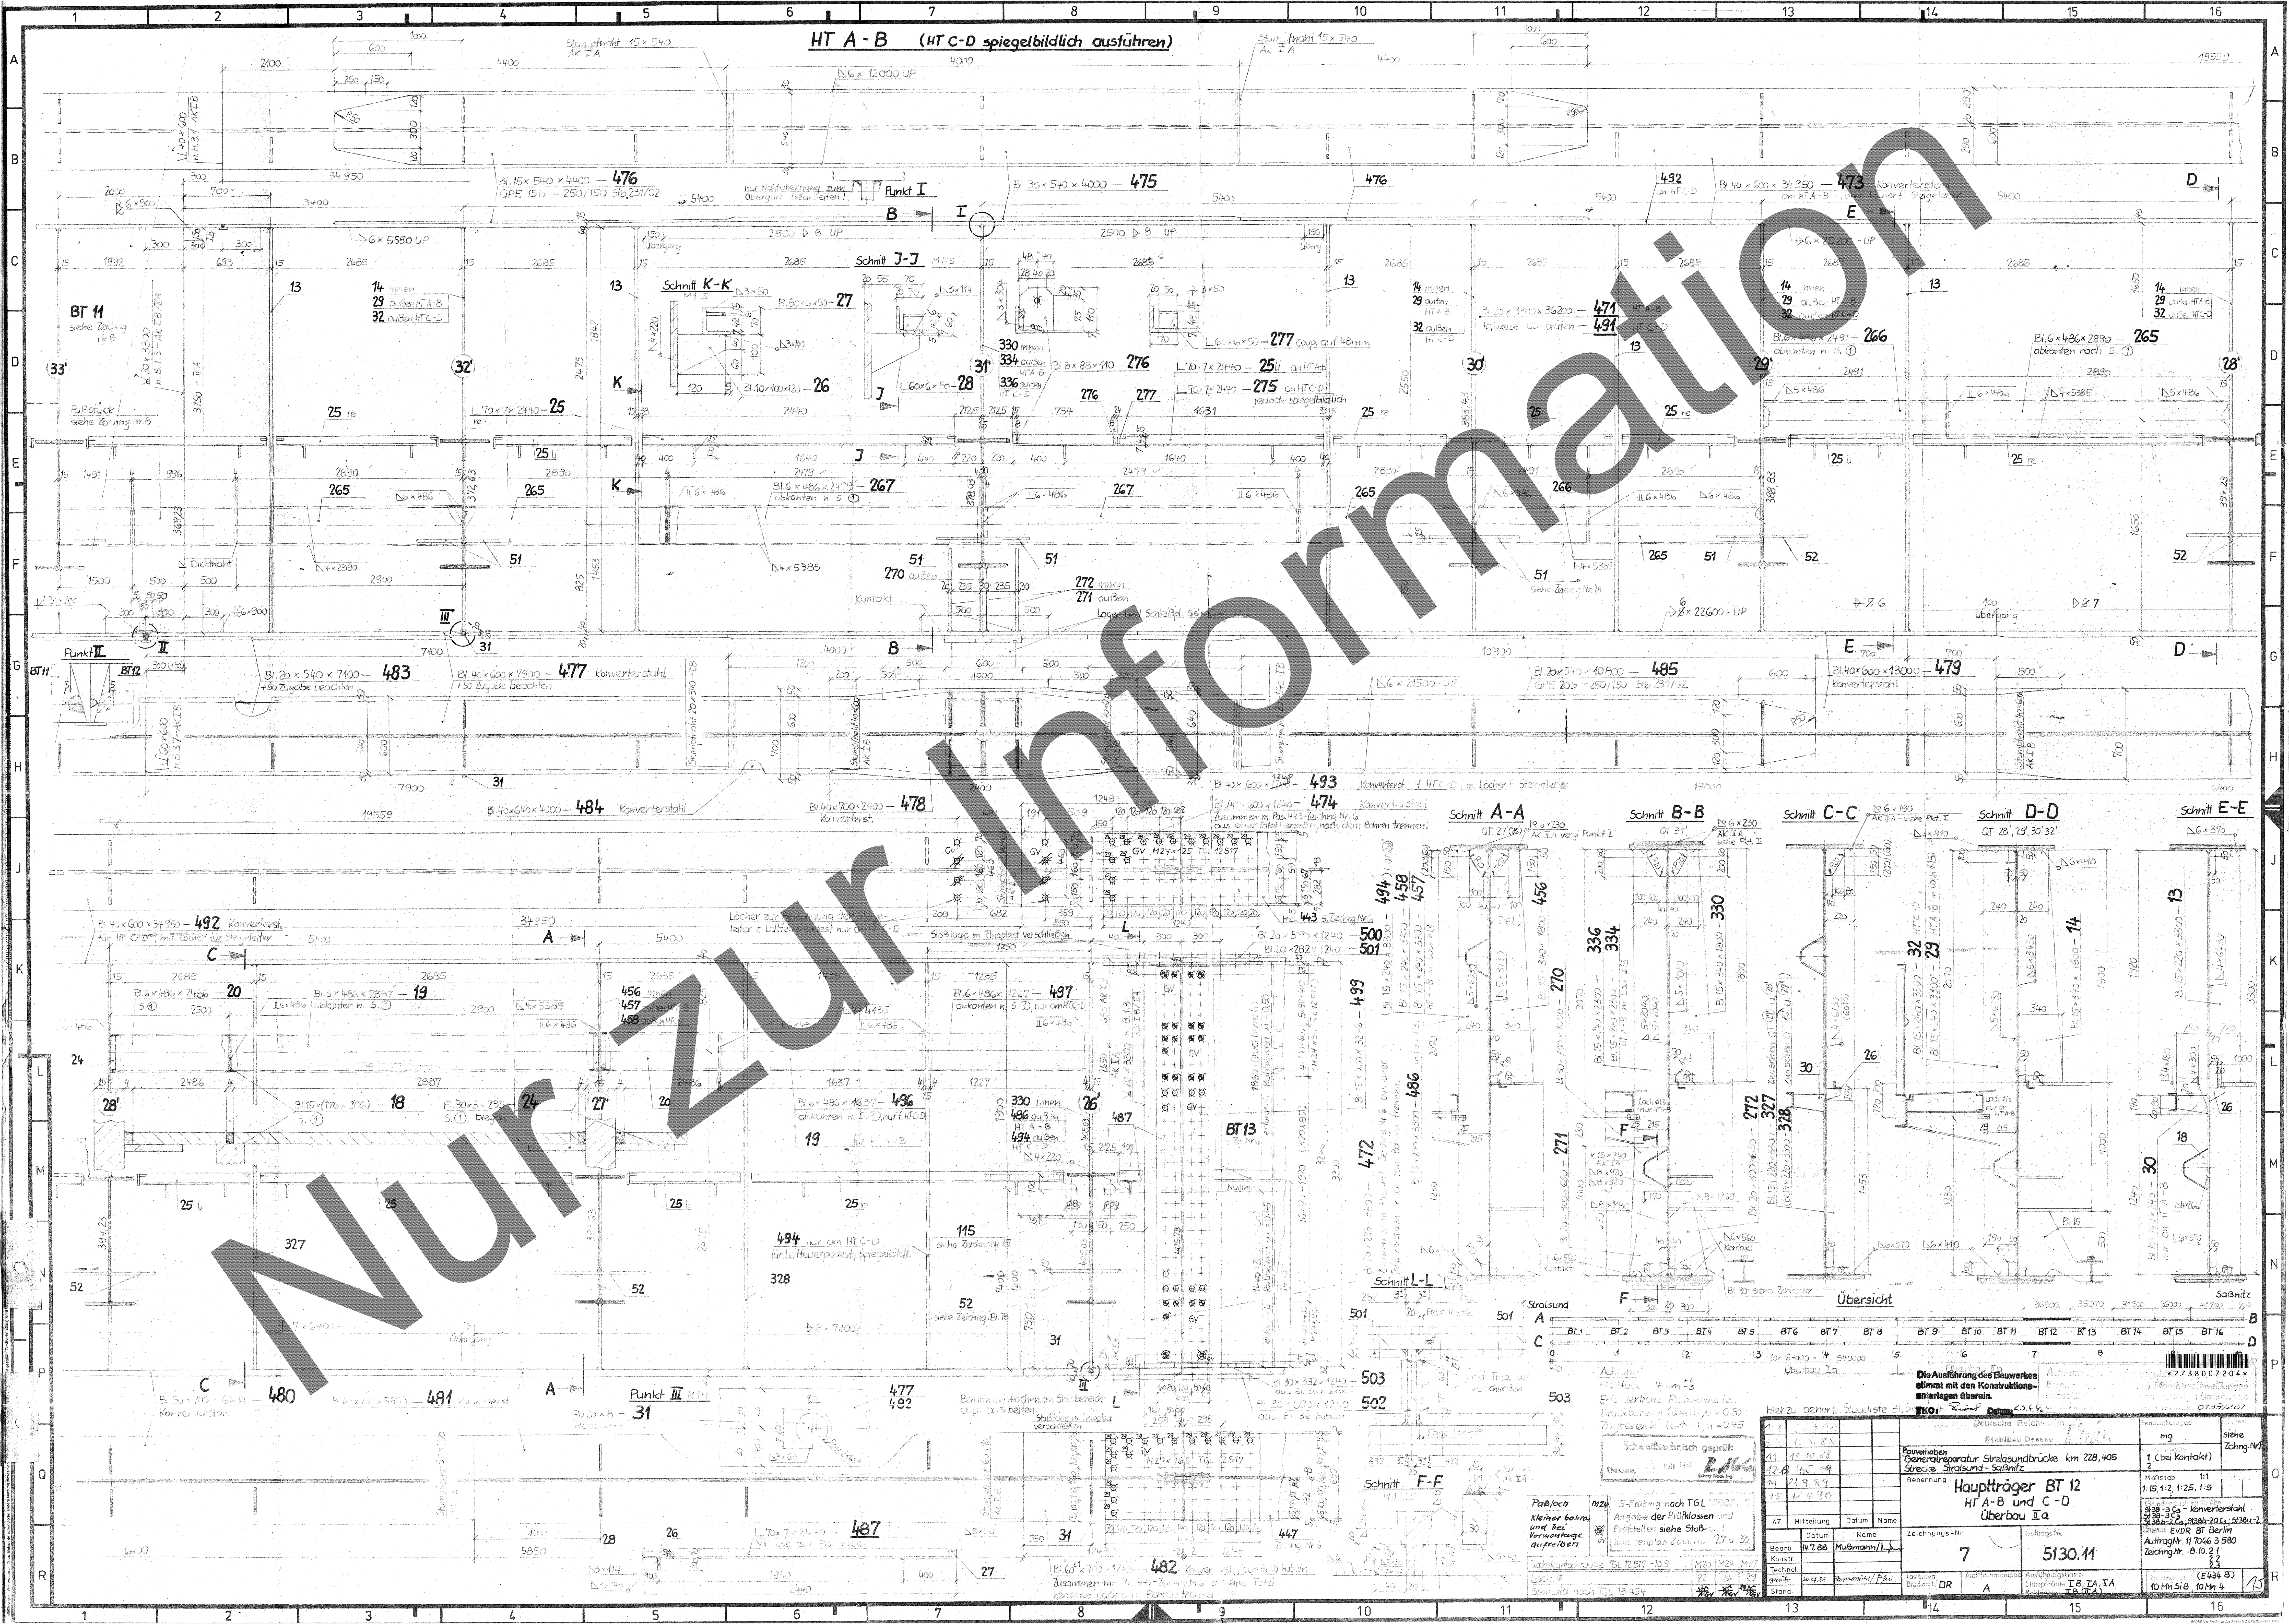

HT A-B (HT C-D spiegelbildlich ausführen)

Schnitt J-J

Schnitt K-K

Schnitt A-A

Schnitt B-B

Schnitt C-C

Schnitt D-D

Schnitt E-E

Schnitt L-L

Schnitt F-F

Übersicht

Die Ausführung des Bauwerkes erfolgt nach den Konstruktionsunterlagen über.

TKO: 23.6.69

Deutsche Reichsbahn

Stahlbau Dessau

Hauptträger BT 12

HT A-B und C-D

Überbau IIa

7 5130.M