

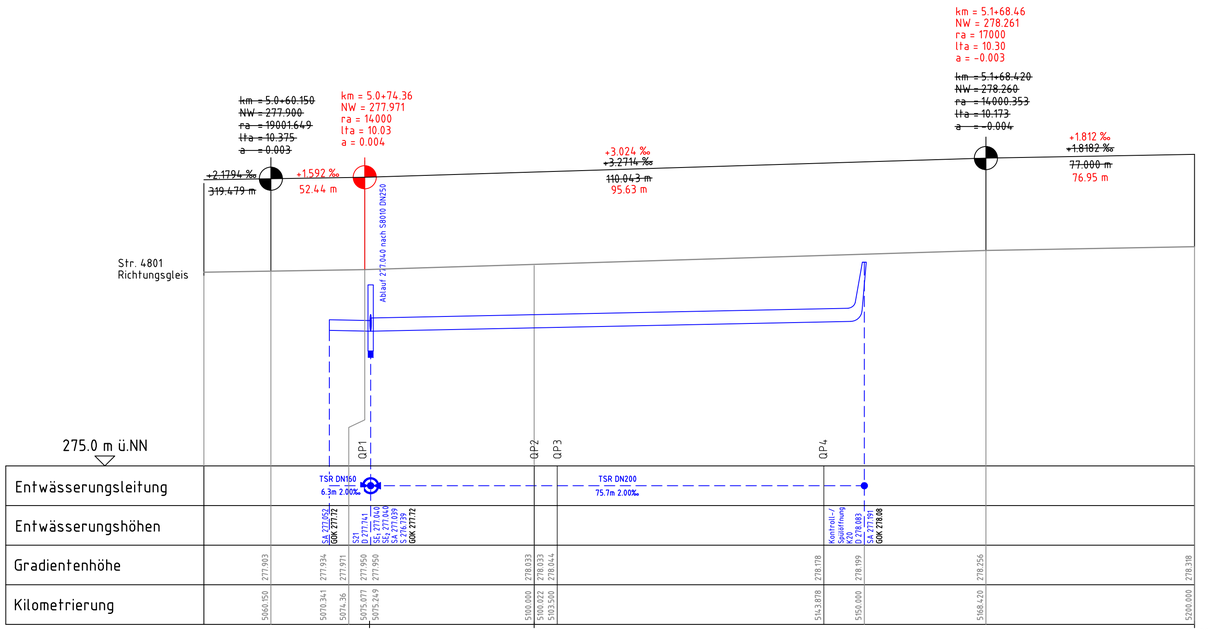


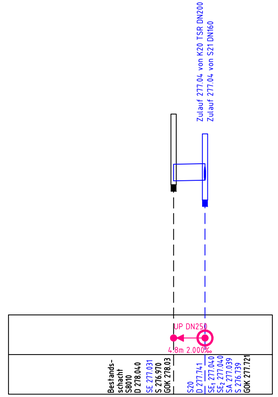

Detail Kontroll-/ Spülöffnung

M 1:25

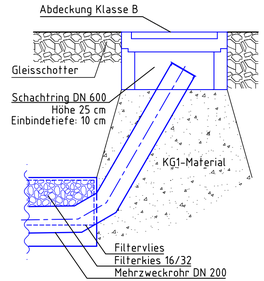

Nur gültig für die Ausschreibung

Zur Ausführung freigegeben: DB NETZE

DB Netz AG
Regionalbereich Südwest
Schwarzwaldstraße 86
76137 Karlsruhe

Karlsruhe, den .....
Unterschrift: .....

Nr.	Änderung / Ergänzung	Datum	Name / Stelle

Planverfasser:

DB Engineering & Consulting GmbH
Planung Karlsruhe
Hinterm Hauptbahnhof 5
76137 Karlsruhe

DB

Karlsruhe, den .....
Unterschrift: .....

Auftrags-Nr.:

	Datum	Name
bearb.	07/2021	IML
gez.	07/2021	ABA
gepr.	07/2021	FHO

Bauherr: DB NETZE

DB Netz AG
Regionalbereich Südwest
Schwarzwaldstraße 86
76137 Karlsruhe

Planung: DB NETZE

DB Netz AG
Regionalbereich Südwest
Schwarzwaldstraße 86
76137 Karlsruhe

Plan-Nr.: Blatt 1 von 1

Planungsphase: Ausschreibung

Planzeichen:

Höhen- und Koordinatensystem: DB-Ref.

Maßstab: 1:50

Bauvorhaben:

Oberbauprogramm 2023
Stuttgart - Feuerbach
Str. 4801: Stuttgart Hbf - Bietigheim-Bissingen
Neubau PLV und Tiefenentwässerung

Stand:

Längsschnitt rdB

Ausgabe vom:
Ersatz für:
Ursprung:

21.09.2022 11:02 BauerA @ 23:s DB300.CTB Vault-Projekt://2_Projekte\Karlsruhe\10-KA_60XXX_DBP2023\xxx_Stg-Feuerbach\05_Planung_D_AS_HP_TE_rdB_Stg-Feuerbach.dwg / Blatt_1