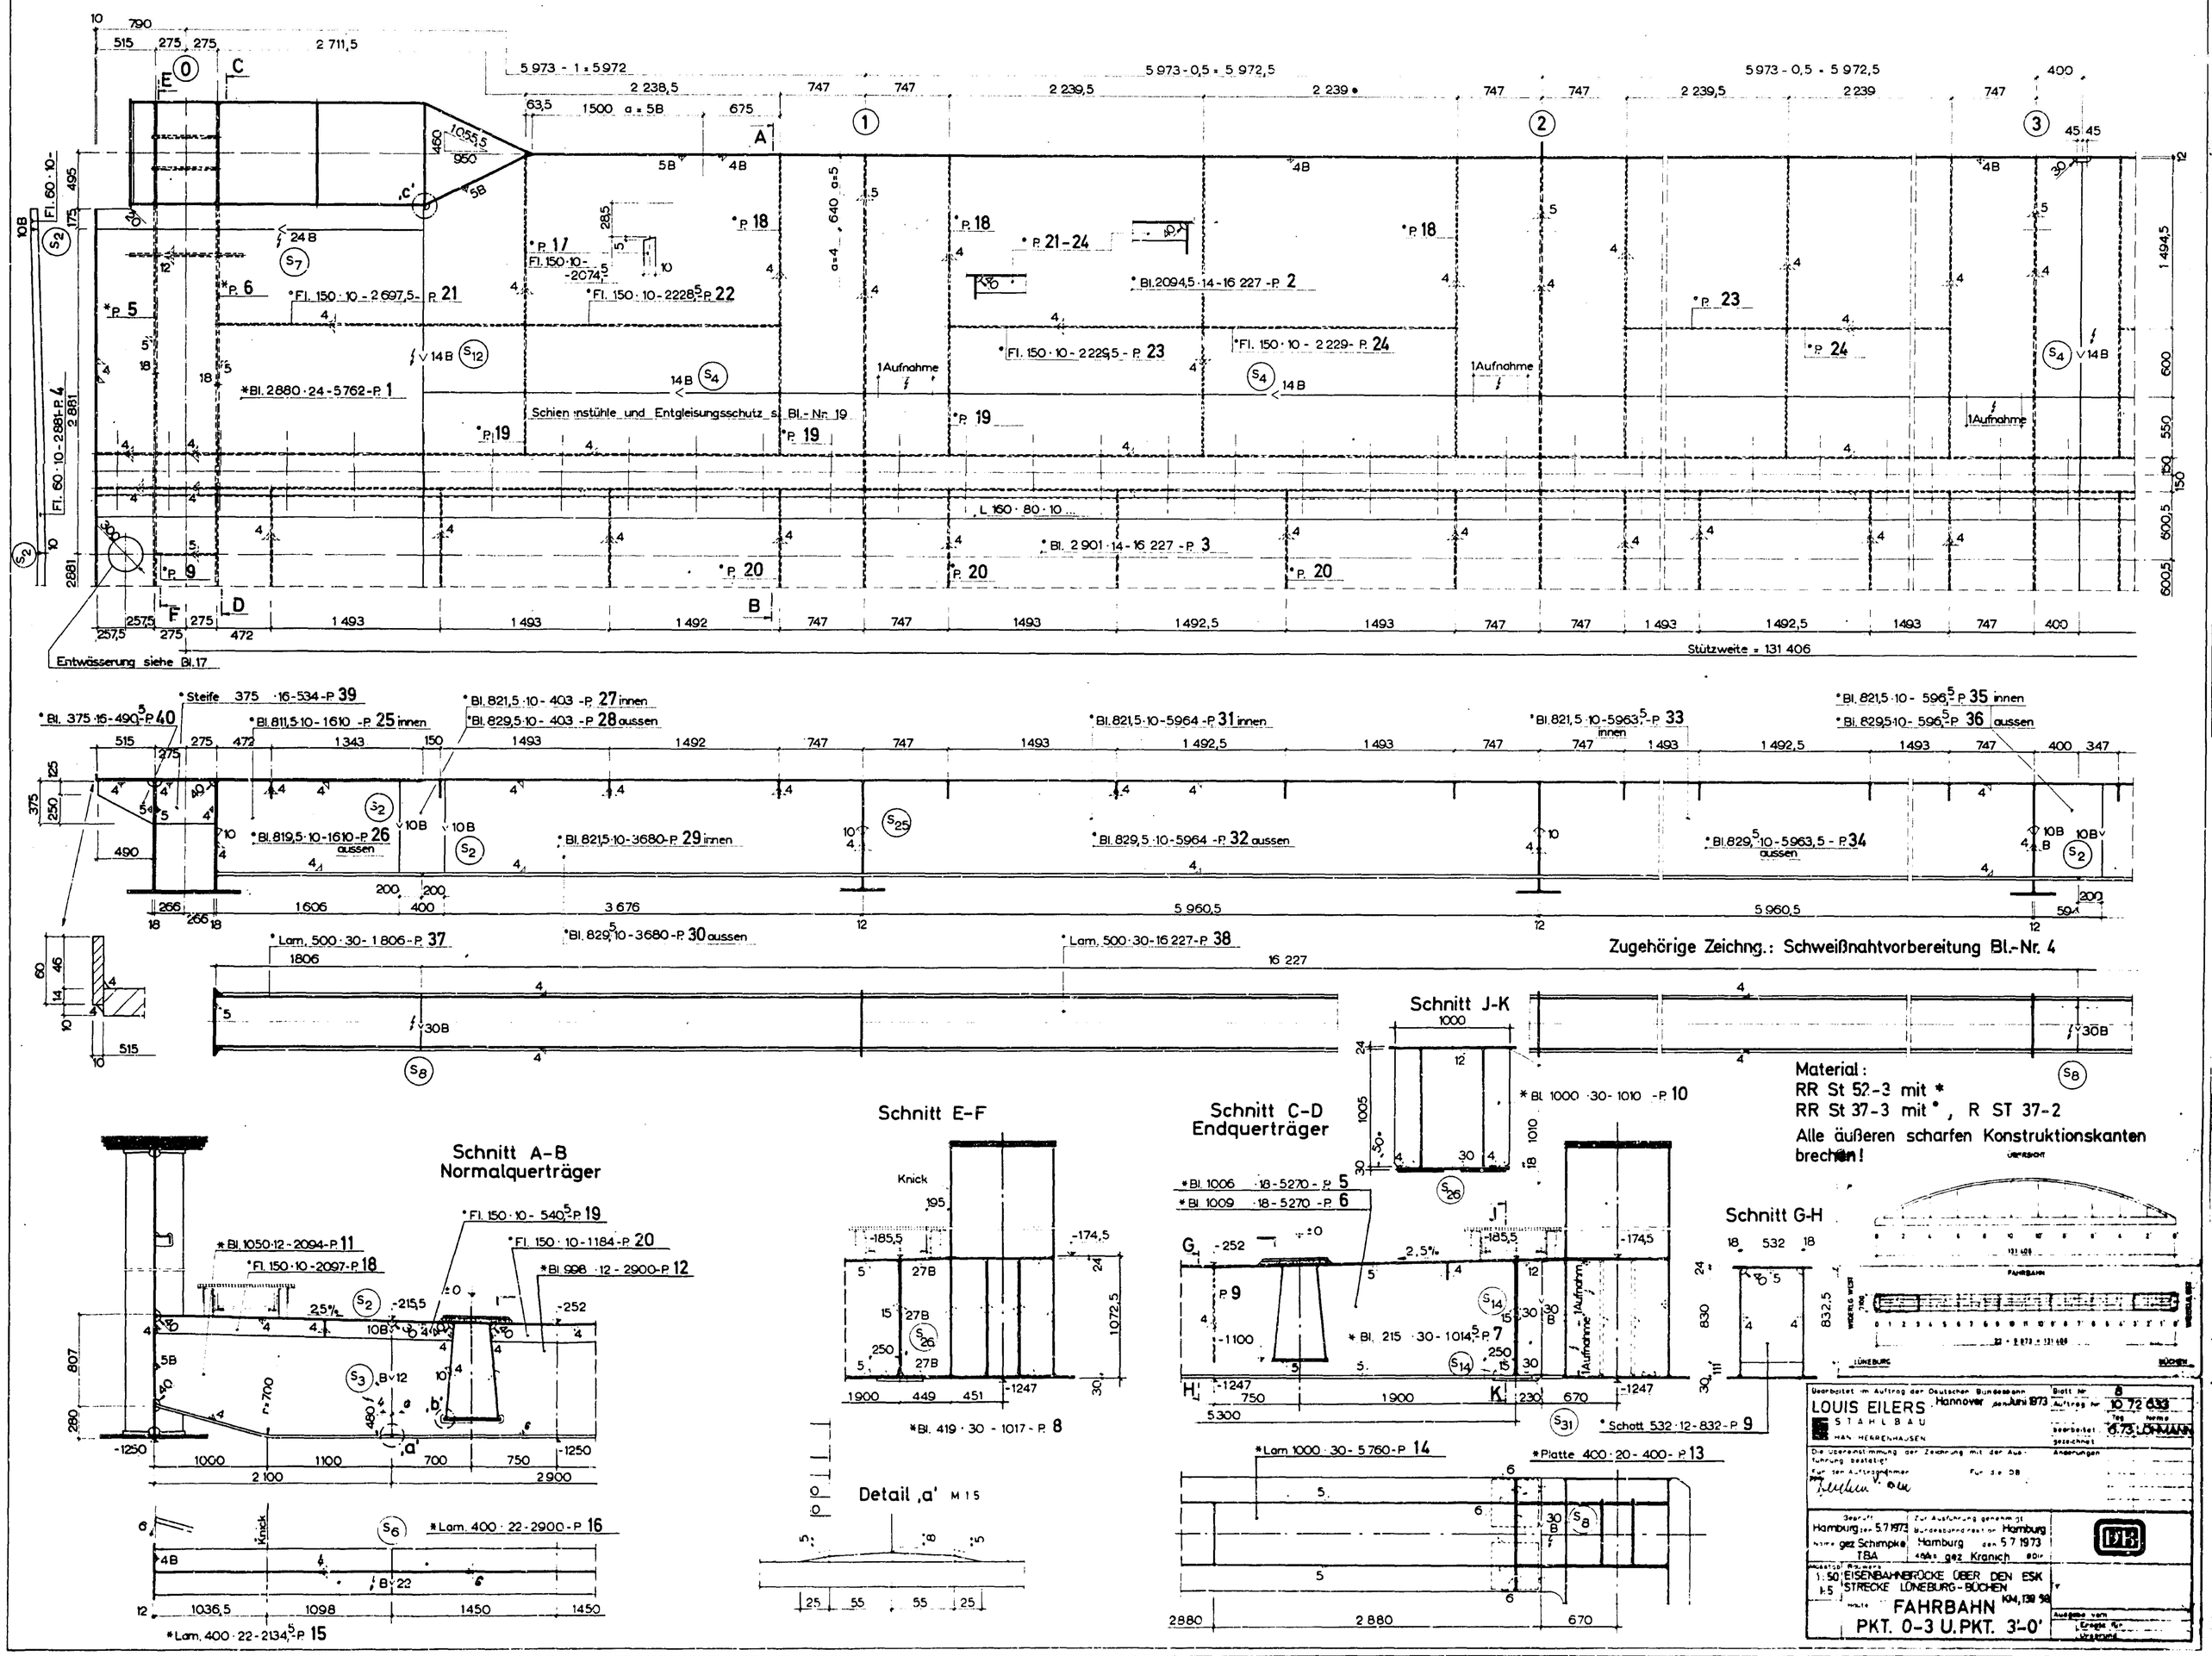

Mikro
017642
WSD-Mitte

Verw Bz	BWa Str	Zb	Kilometer	O Art	O Teil	Zk	B Art	F	Stand
3 1 5 |	0 9	0 1	1 0 7 9 6 5	5	1 1	1 2	3	0 0	B Z	0	1 9 7 3

B565 Bestandszeichnung

Die Übereinstimmung mit der Ausführung bescheinigt

Uelzen, den 13.4.1985

d des WSA Uelzen

Der Sachbearbeiter

Bearbeitet im Auftrag der Deutschen Bundesbahn
LOUIS EILERS STAHLBAU HANNOVER-HERRENHAUSEN
Hannover, den 6.1973

Die Übereinstimmung der Zeichnung mit der Ausführung bestätigt

Für den Auftragnehmer: ppa. i.V.

Für die DB:

	Tag	Name
bearbeitet	6.3.73	Löhmann
gezeichnet		
Änderungen		

Blatt Nr. 8
Auftrag Nr. 10 72 633

Geprüft:
Hamburg, den 5.7.73
Name: gez. Schimpke
TBA

Zur Ausführung genehmigt:
Bundesbahndirektion Hamburg
Hamburg, den 5.7.73
48A 1B gez. Kranich BDir.

Maßstab 1:50 1:5

BAUWERK:
EISENBAHNBRÜCKE ÜBER DEN ESK
STRECKE: LÜNEBURG BÜCHEN KM 139,69

BAUTEIL:
FAHRBAHN
PKT.0-3 UND PKT. 3'-0'

lb 1.07270

Ausgabe vom
Ersatz für
Ursprung