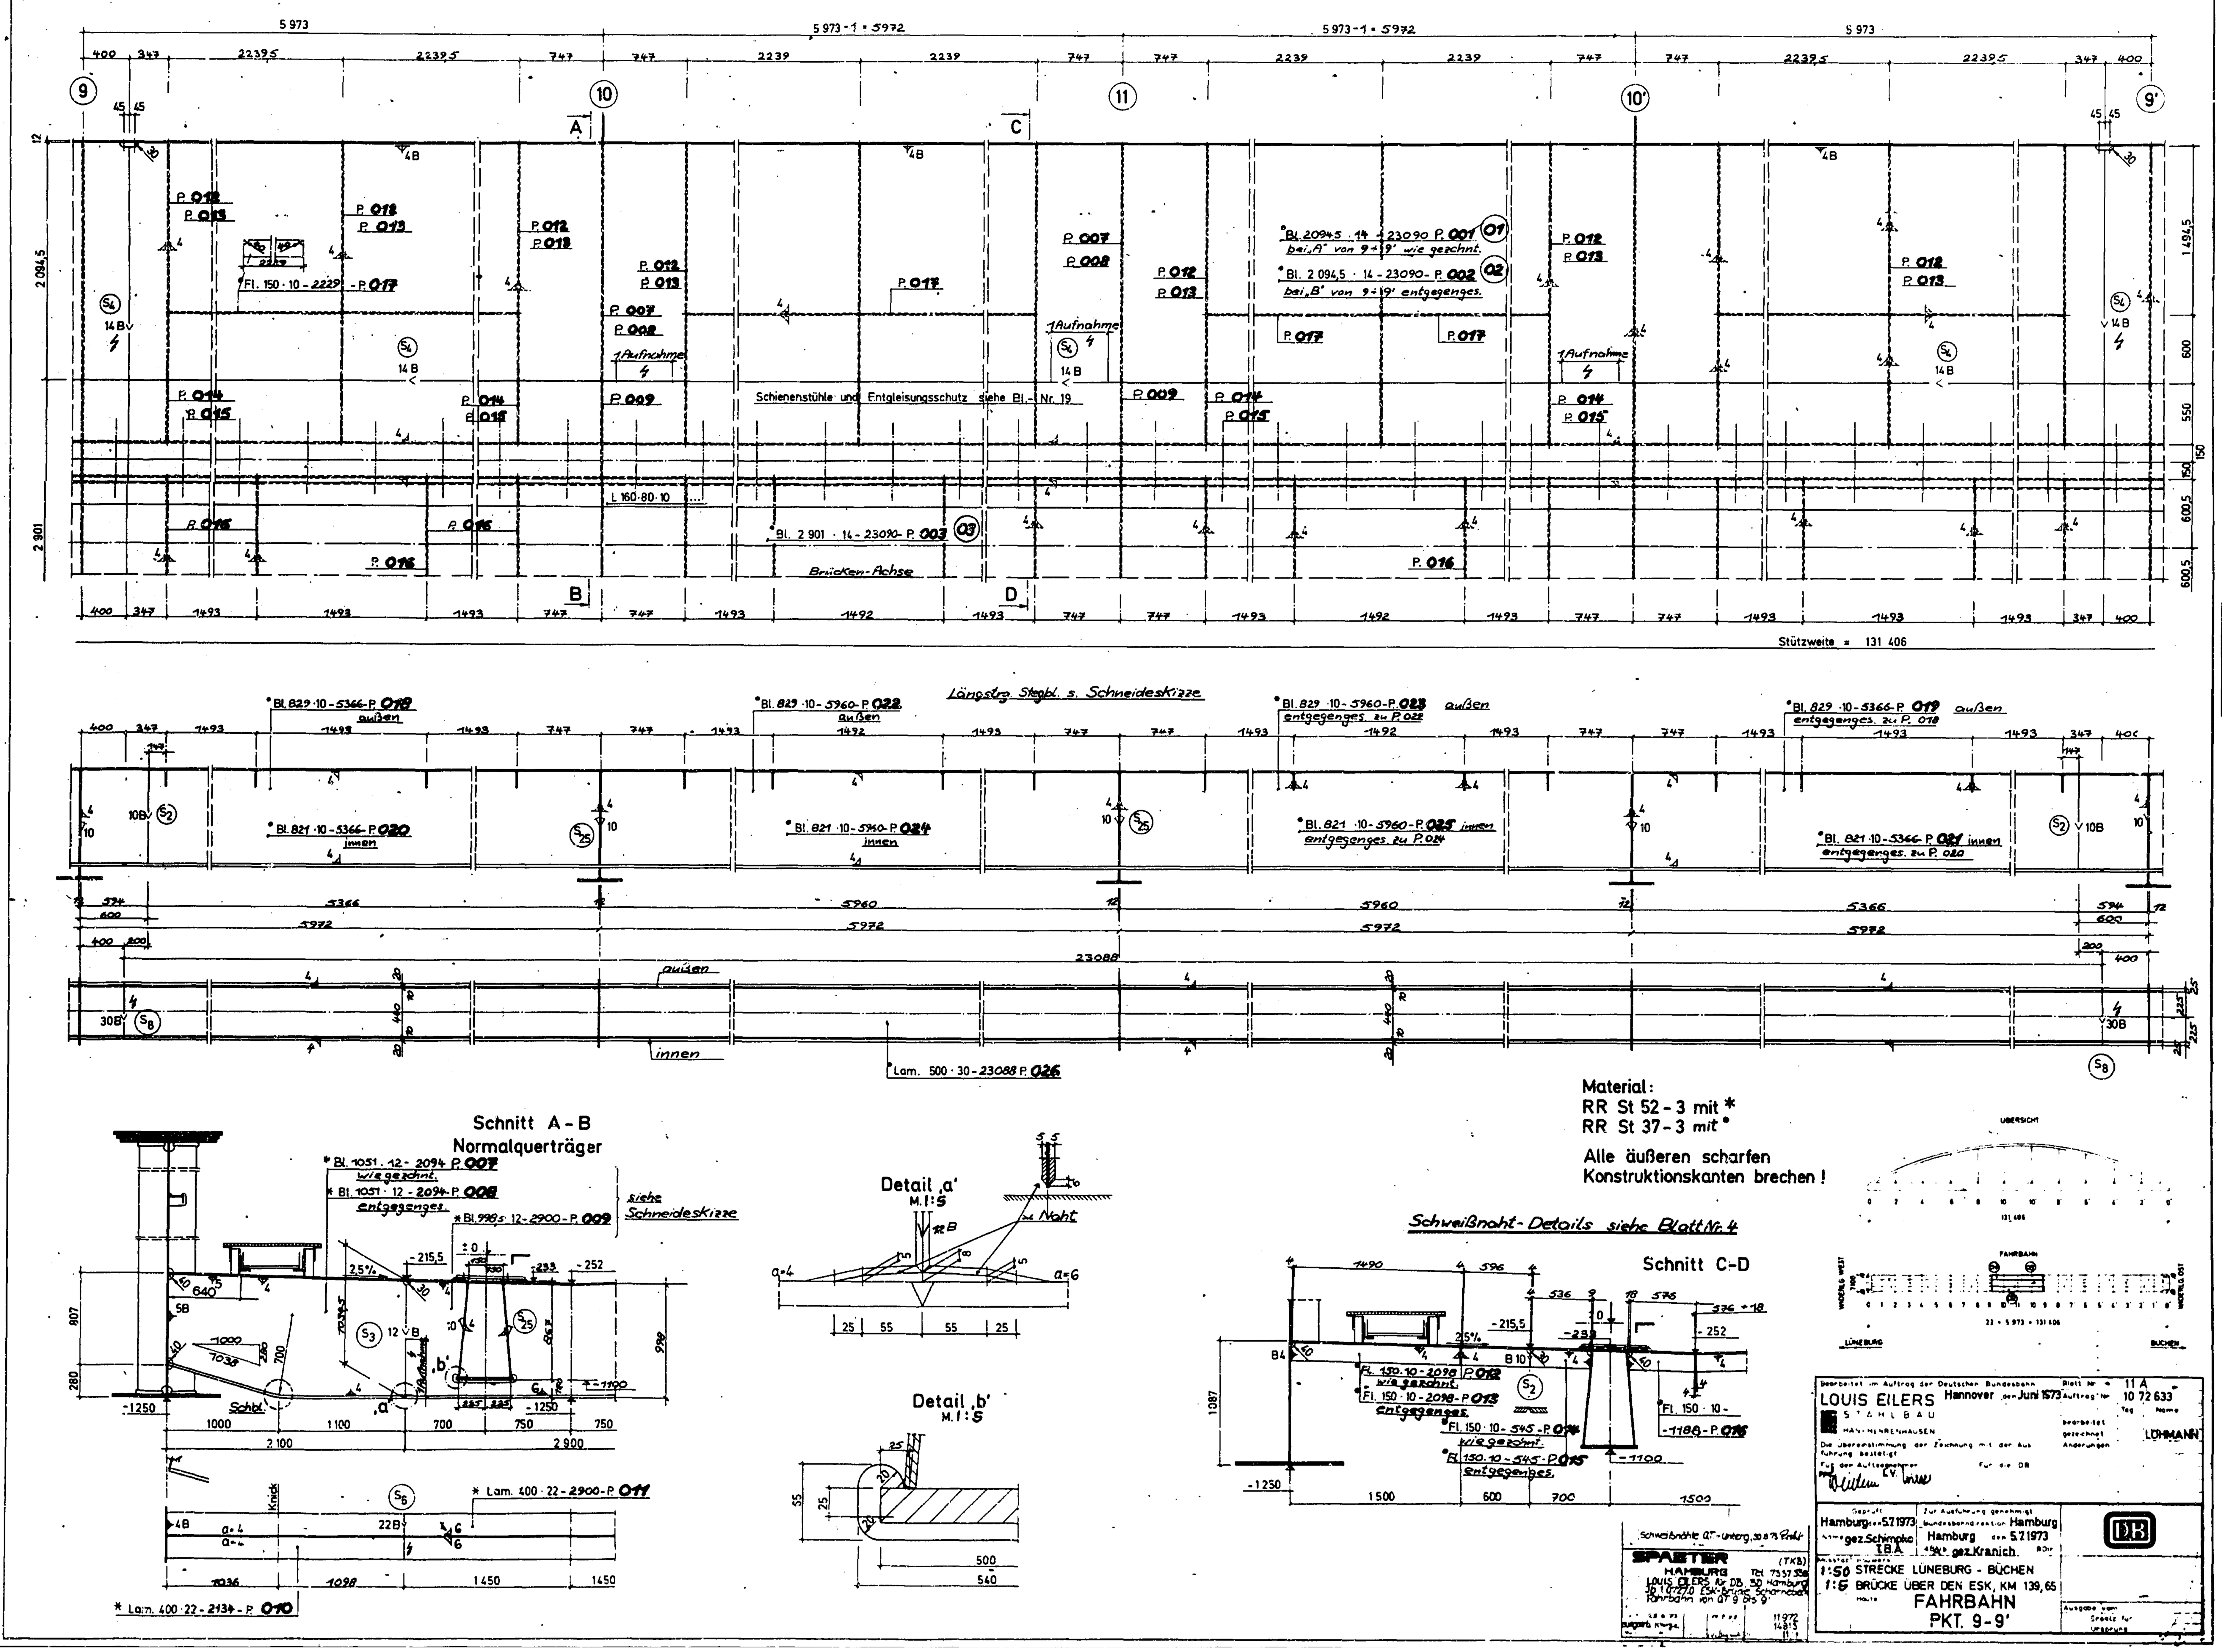

Mikro
017644
WSD-Mitte

Verw Bz	BWa Str	Zb	Kilometer	O Art	O Teil	Zk	B Art	F	Stand
3 1 5 1	0 9	0 1	1 0 7 9 6 5	5 1 1 1	1 2 3	0 0	B Z	0	1 9 7 3

B565 **Bestandszeichnung**

Die Übereinstimmung mit der Ausführung bescheinigt

Uelzen, den 13.4.1985

Der Vorstand des WSA Uelzen — Der Sachbearbeiter

Bearbeitet im Auftrag der Deutschen Bundesbahn Hannover den ...1973

LOUIS EILERS STAHLBAU HANNOVER-HERRENHAUSEN

Die Übereinstimmung der Zeichnung mit der Ausführung bestätigt

Für den Auftragnehmer

Geprüft Hamburg, den 5.7.73 Name: gez. Schimpke TBA

Zur Ausführung genehmigt Bundesbahndirektion Hamburg Hamburg, den 5.7.1973 ...

Maßstab 1:50 1:5

BAUWERK: EISENBAHNBRÜCKE ÜBER DEN ESK

STRECKE: LÜNEBURG-BÜCHEN KM 139,69

BAUTEIL: FAHRBAHN PKT. 9 - 9'