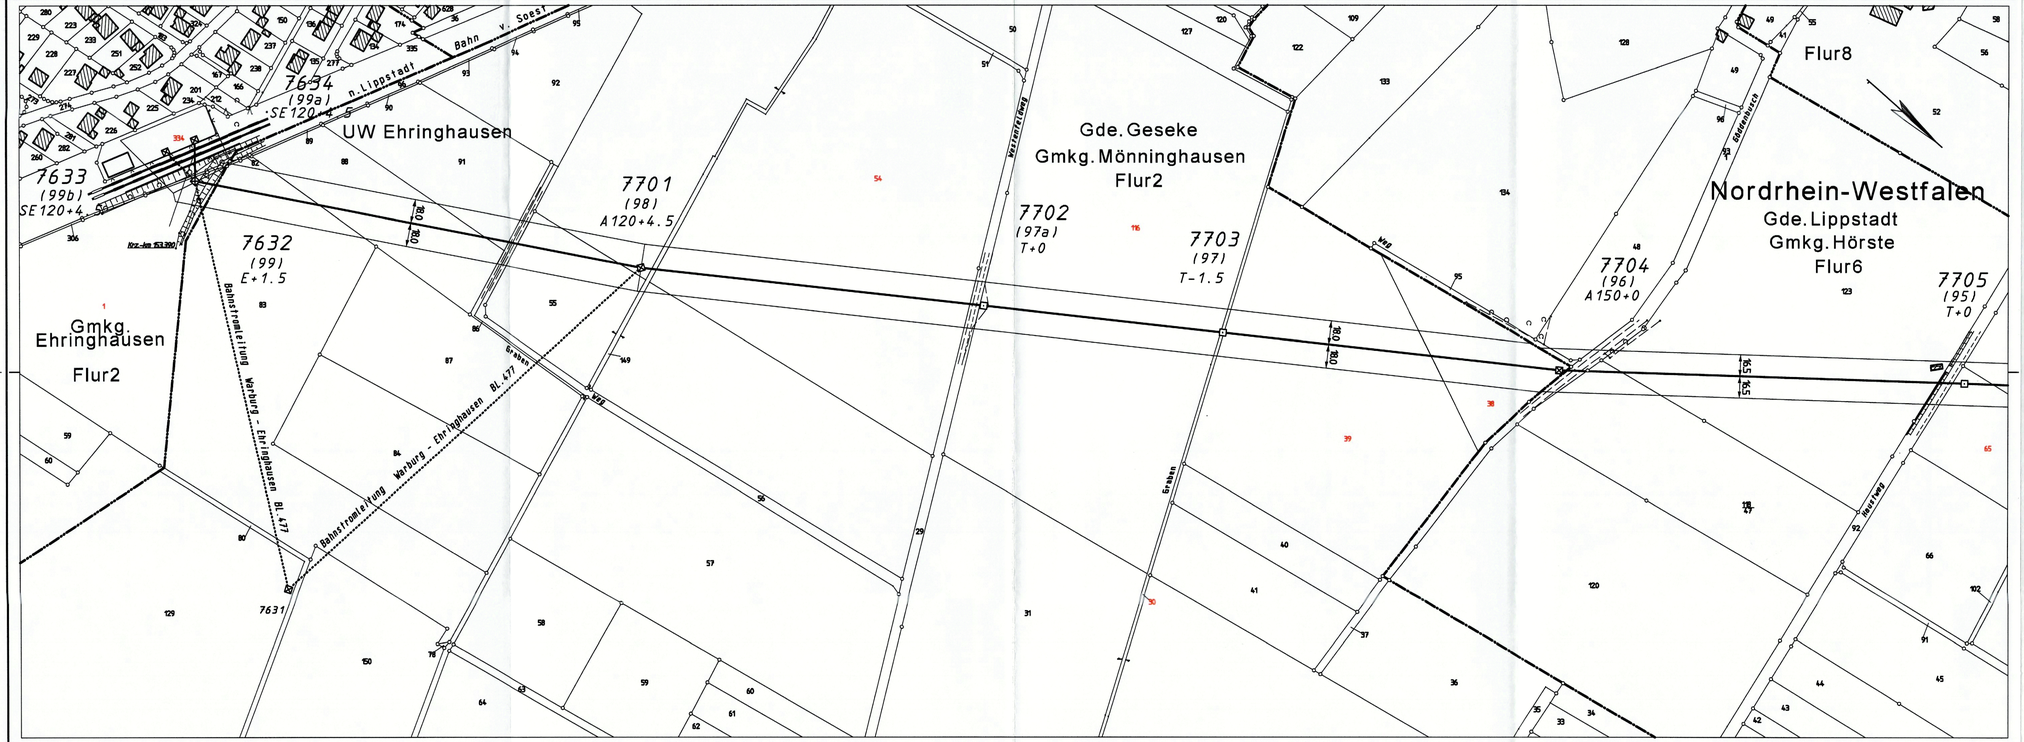

Mast Nr.		Gauß-Krüger-Koordinaten	
Bau Nr.	Betrieb Nr.	R	H
(99a)	7634	3461602.05	5725675.74
(99)	7632	3461625.04	5725696.76
(98)	7701	3461449.17	5725991.52
(97a)	7702	3461298.53	5726202.80
(97)	7703	3461192.78	5726351.08
(96)	7704	3461044.25	5726559.32
(95)	7705	3460847.81	5726792.81

Mast Nr.		Gauß-Krüger-Koordinaten	
Bau Nr.	Betrieb Nr.	R	H

- Flurgrenze
- Gemarkungsgrenze
- Gemeindegrenze
- Kreis-, Landkreisgrenze
- Regierungsbezirksgrenze
- Landesgrenze
- Staatsgrenze

Datum	Änderung	Name	Firma

	Datum	Name	aufgestellt:
entworfen	09.07.2008	Bockhorn	Halle(Saale), den 02.11.09
geprüft	31.07.2008	Pfeiffer	i.A.
bearbeitet			DB Energie GmbH Energieversorgung West Standort Marl Marl, den 14. JAN. 2010
techn.gepr.			
Planprüfer			

imp GmbH
Gesellschaft für Geodatenservice

DB Energie

Maßstab 1:2000

110-kV-Bahnstromleitung Nr. 478
Abzweig Ehringhausen-Oelde
Lageplan
Bestandsplan
Mast Nr. 7634 bis 7705
Gemarkung: Ehringhausen, Mönninghausen, Hörste

BL 478 02-01 B

Stand vom:

Blatt 1 von 21

Copyright by DB Energie GmbH