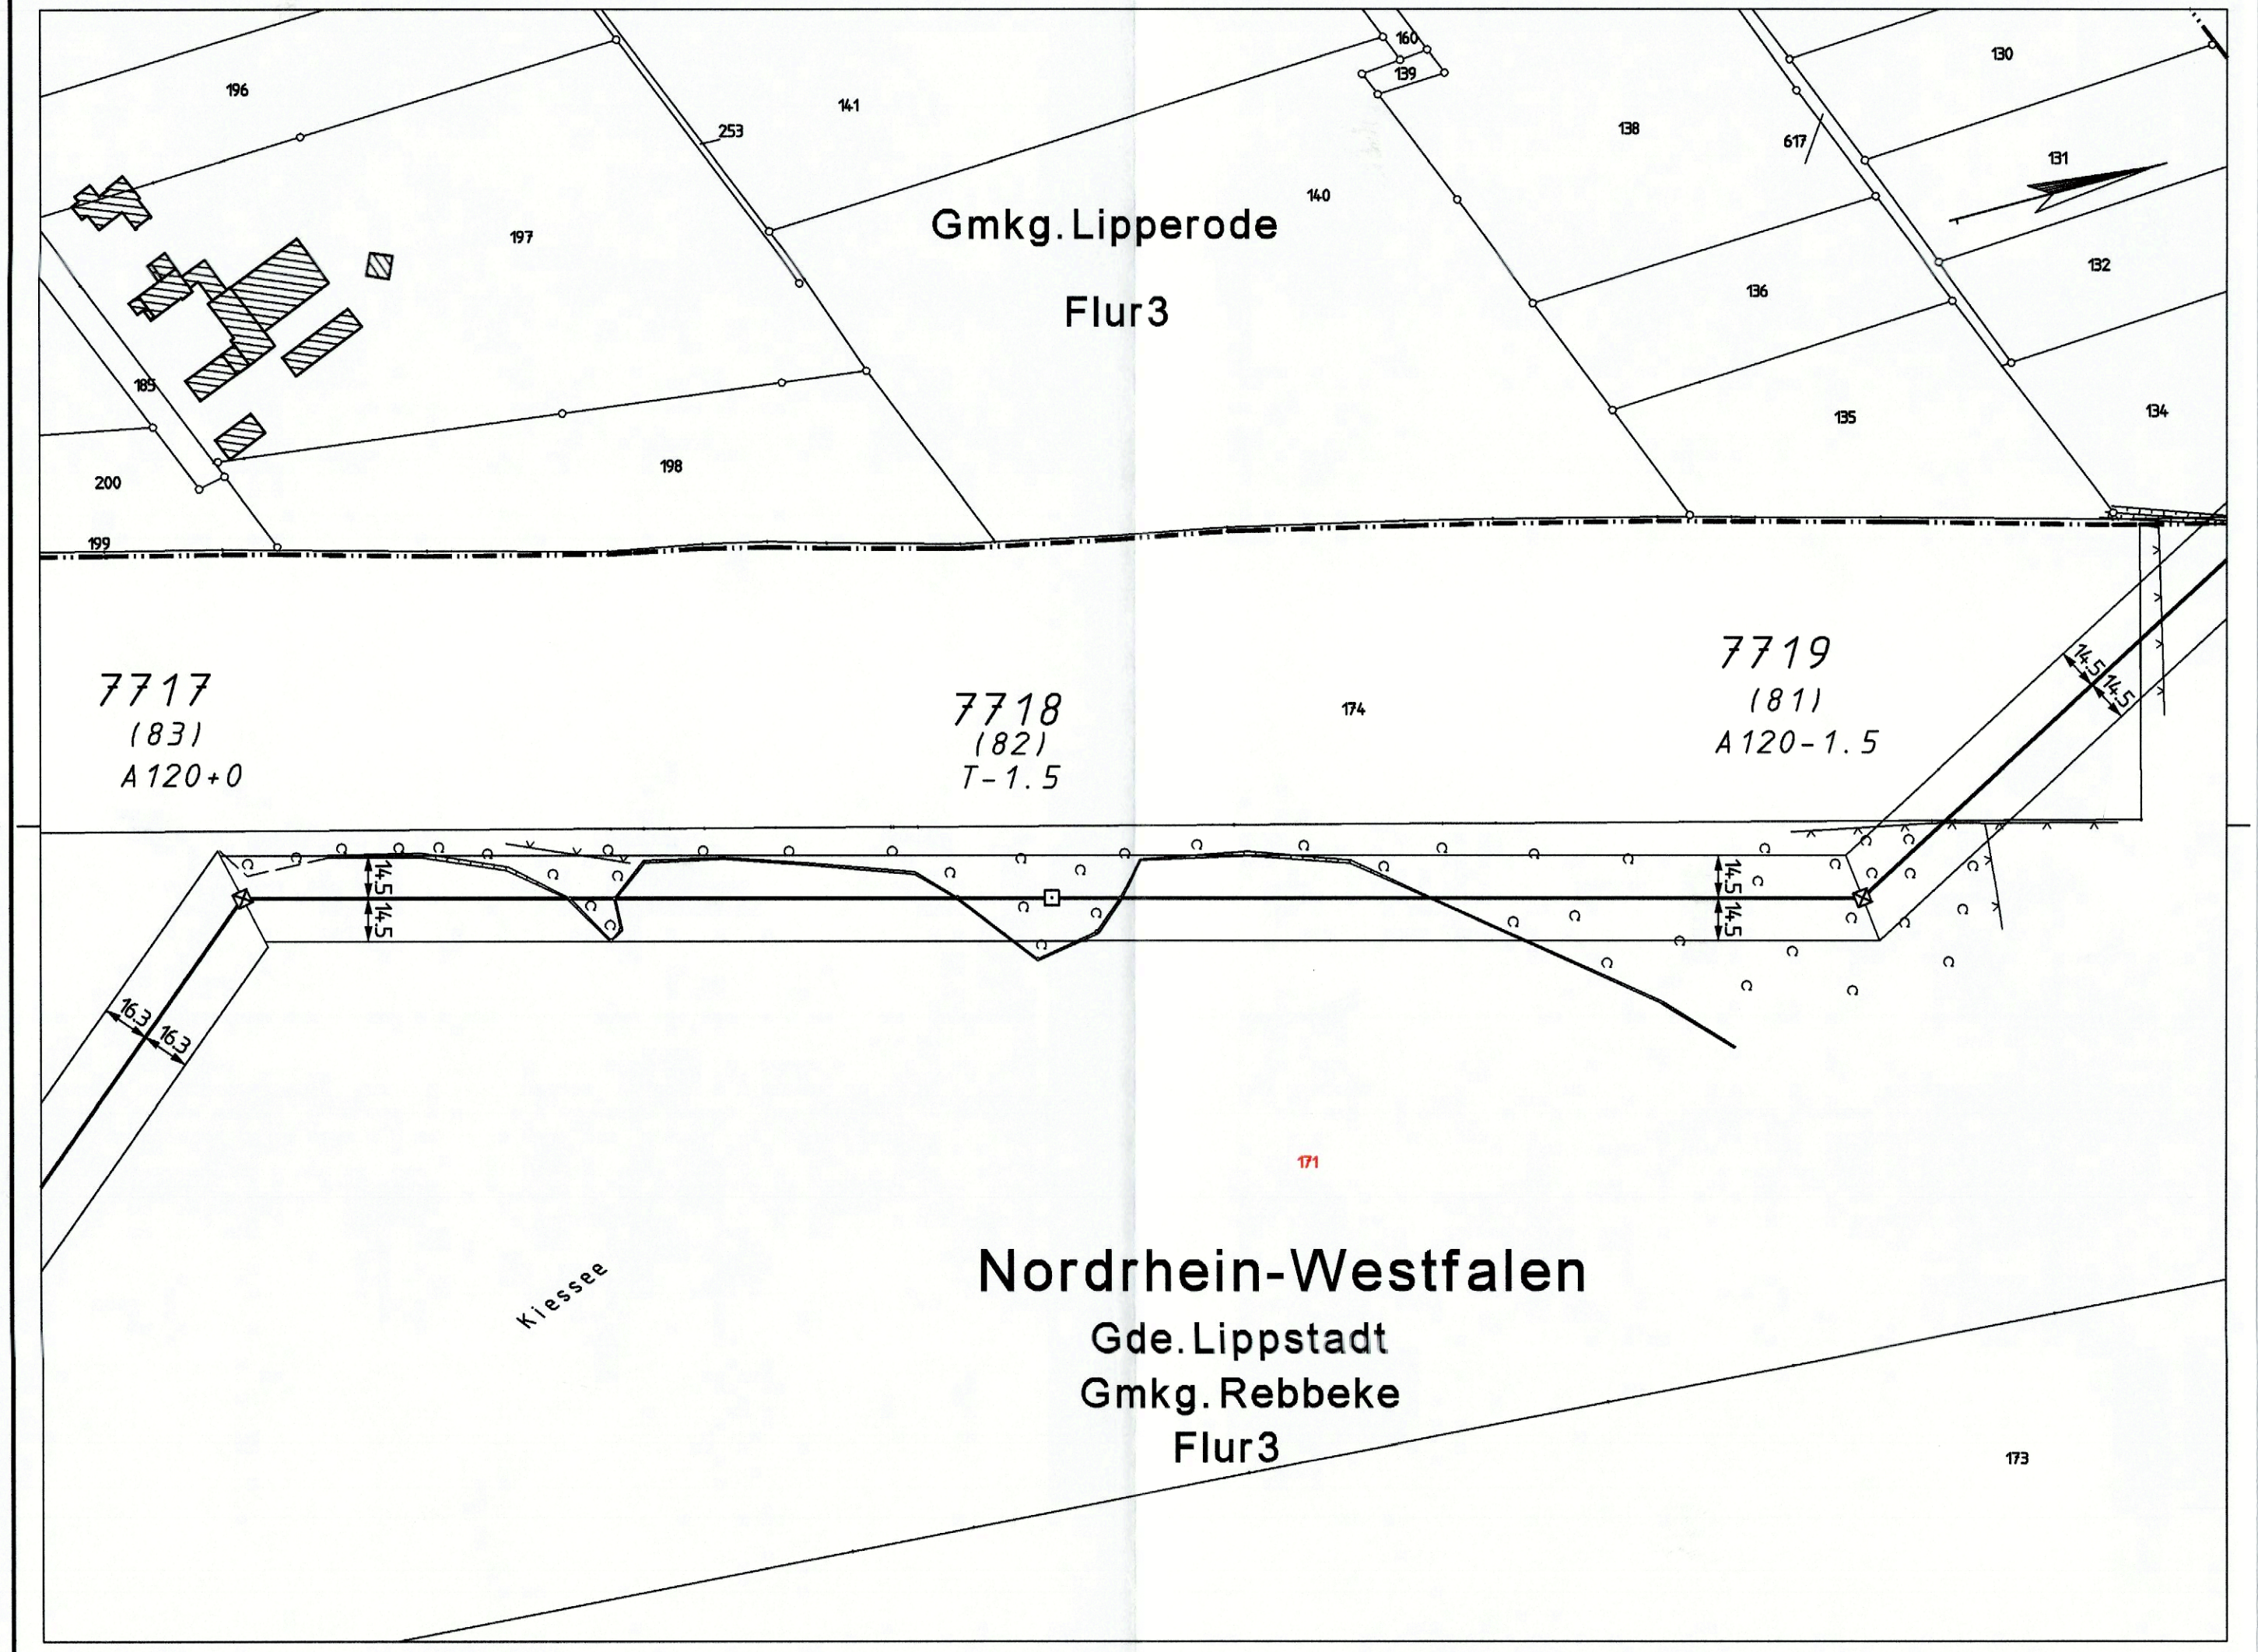

Mast Nr.		Gauß-Krüger-Koordinaten		Mast Nr.		Gauß-Krüger-Koordinaten	
Bau Nr.	Betrieb Nr.	R	H	Bau Nr.	Betrieb Nr.	R	H
(83)	7717	3458367.07	5729744.06				
(82)	7718	3458438.01	5730008.30				
(81)	7719	3458509.32	5730273.94				

- Flurgrenze
- Gemarkungsgrenze
- Gemeindegrenze
- Kreis-, Landkreisgrenze
- Regierungsbezirksgrenze
- Landesgrenze
- Staatsgrenze

Datum	Änderung	Name	Firma

	Datum	Name	aufgestellt:
entworfen	09.07.2008	Bockhorn	Halle(Saale), den 02.11.09
geprüft	31.07.2008	Pfeiffer	
bearbeitet			DB Energie GmbH Energieversorgung West Standort Marl
techn. gepr.			Marl, den 14. JAN. 2010
Planprüfer			

imp GmbH
Gesellschaft für Geodatenservice

DB Energie

Maßstab 1:2000	110-kV-Bahnstromleitung Nr. 478 Abzweig Ehringhausen-Oelde **Lageplan** Bestandsplan Mast Nr. 7717 bis 7719 Gemarkung: Rebbeke, Lipperode	BL 478 02-04 B Stand vom: Blatt 4 von 21

Copyright by DB Energie GmbH