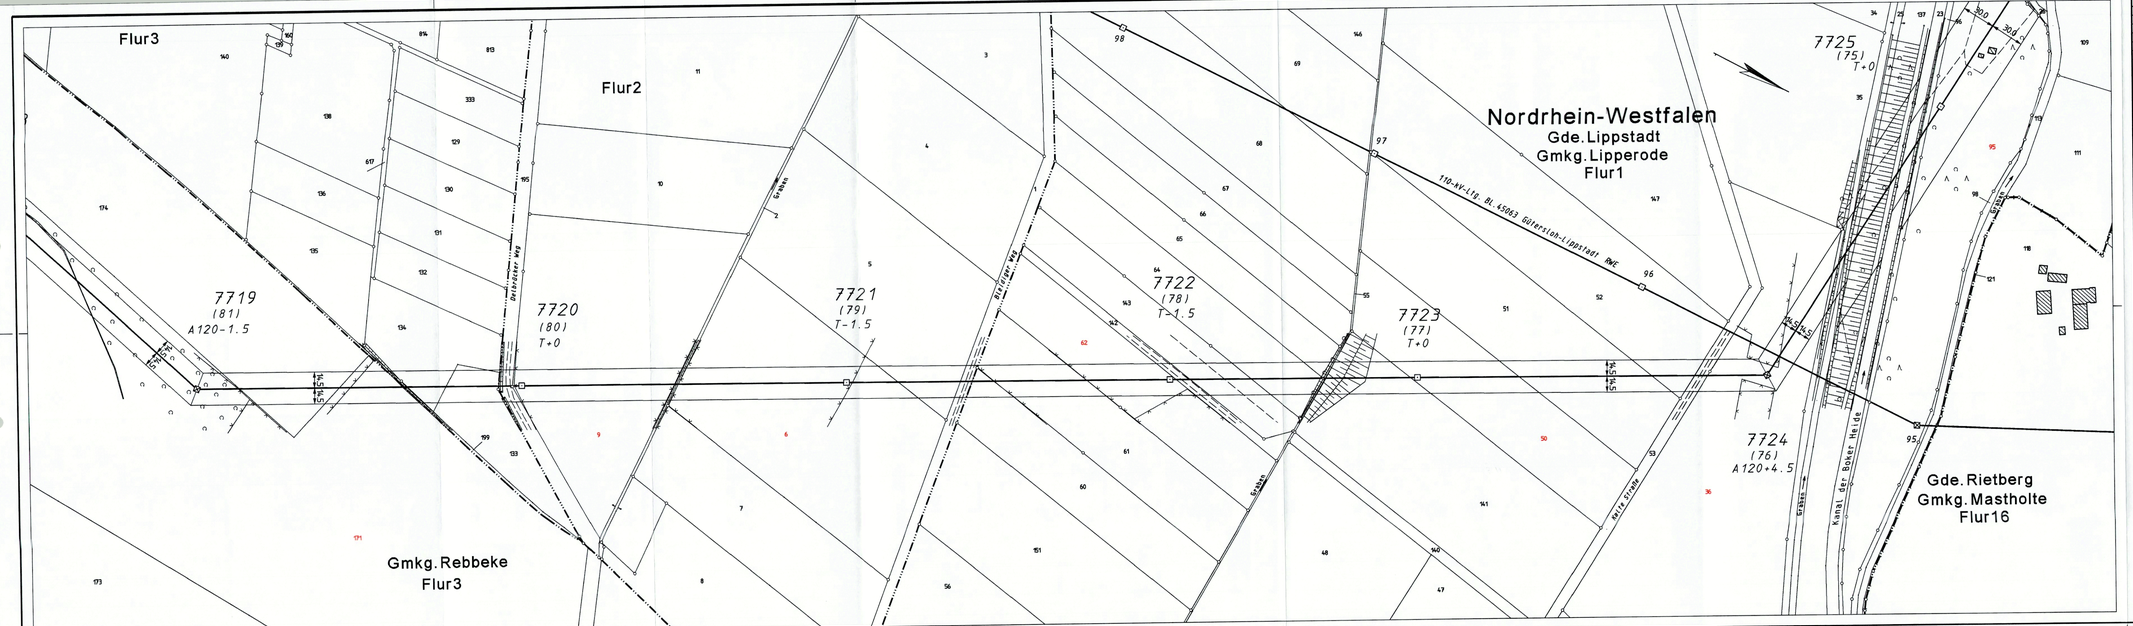

Mast Nr.		Gauß-Krüger-Koordinaten	
Bau Nr.	Betrieb Nr.	R	H
(81)	7719	3458509.32	5730273.94
(80)	7720	3458371.61	5730533.04
(79)	7721	3458234.35	5730791.48
(78)	7722	3458097.57	5731048.94
(77)	7723	3457992.62	5731246.51
(76)	7724	3457864.58	5731525.32
(75)	7725	3457557.05	5731550.64

Mast Nr.		Gauß-Krüger-Koordinaten	
Bau Nr.	Betrieb Nr.	R	H

- Flurgrenze
- Gemarkungsgrenze
- Gemeindegrenze
- Kreis-, Landkreisgrenze
- Regierungsbezirksgrenze
- Landesgrenze
- Staatsgrenze

Datum	Änderung	Name	Firma

	Datum	Name
entworfen	09.07.2008	Bockhorn
geprüft	31.07.2008	Pfeffer
bearbeitet		
techn. gepr.		
Planprüfer		

aufgestellt:
Halle(Saale), den 02.04.09

imp GmbH
Gesellschaft für Gesamtservice

DB Energie GmbH
Energieversorgung West
Standort Marl
Marl, den 11. JAN. 2010

DB Energie

Maßstab 1:2000

110-kV-Bahnstromleitung Nr. 478
Abzweig Ehringhausen-Oelde
Lageplan
Bestandsplan
Mast Nr. 7719 bis 7725
Gemarkung: Rebbeke, Lipperode, Mastholte

BL 478 02-05 B

Stand vom:

Blatt 5 von 21

Copyright by DB Energie GmbH