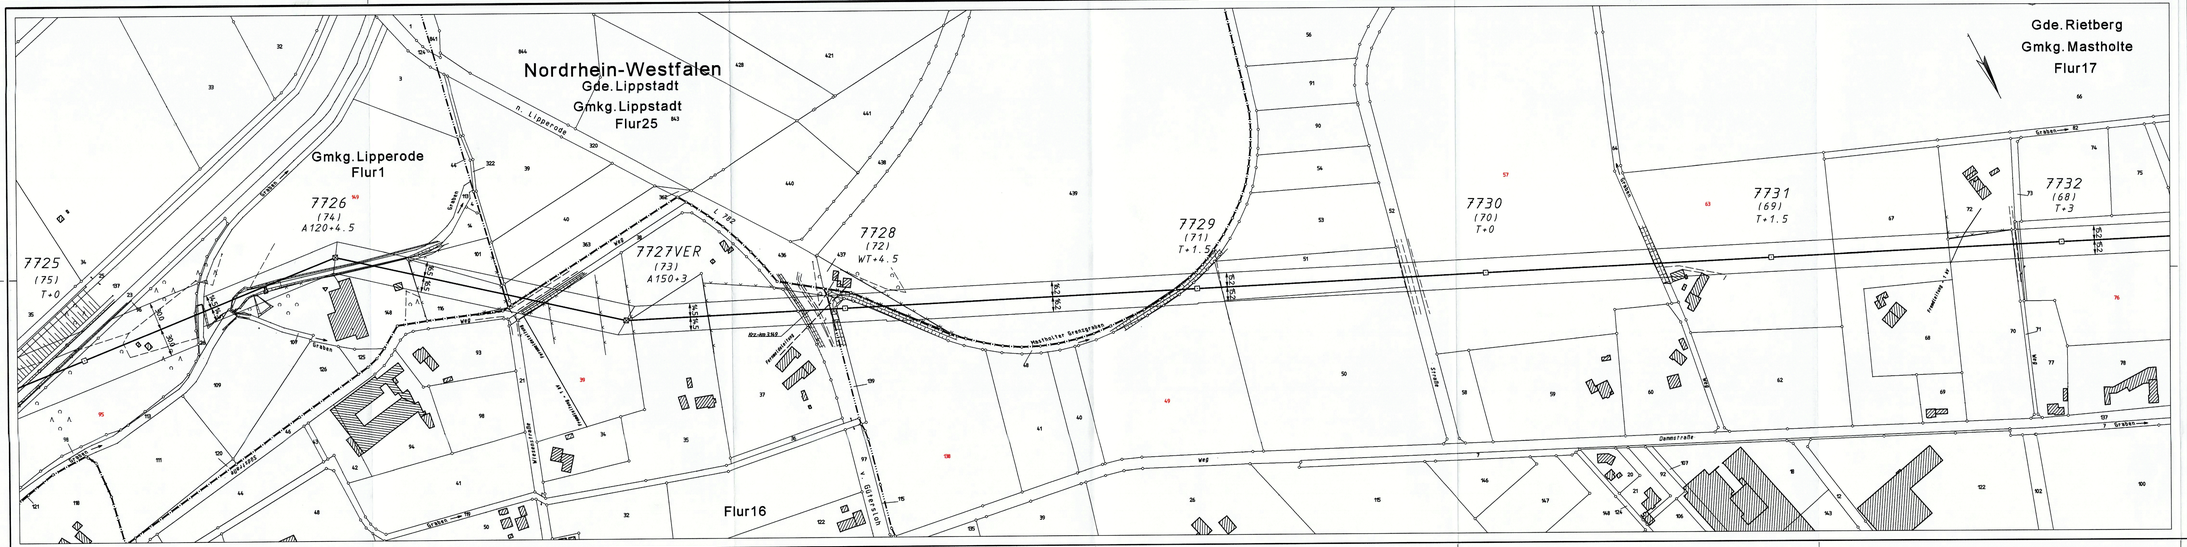

Mast Nr. Bau Nr.	Betrieb Nr.	Gauß-Krüger-Koordinaten R.	H.	Mast Nr. Bau Nr.	Betrieb Nr.	Gauß-Krüger-Koordinaten R.	H.
(75)	7725	3457557.05	5731550.64				
(74)	7726	3457279.44	5731570.65				
(73)	7727	3457033.12	5731775.74				
(72)	7728	3456822.96	5731970.71				
(71)	7729	3456485.37	5732023.10				
(70)	7730	3456209.02	5732147.82				
(69)	7731	3455935.72	5732271.14				
(68)	7732	3455657.19	5732398.64				

Flurgrenze
Gemarkungsgrenze
Gemeindegrenze
Kreis-, Landkreisgrenze
Regierungsbezirksgrenze
Landesgrenze
Staatsgrenze

Datum	Änderung	Name	Firma

	Datum	Name	aufgestellt:
entworfen	09.07.2008	Bockhorn	Halle(Saale), den 22.11.09
geprüft	31.07.2008	Hiefner	
bearbeitet			
techn. gepr.			
Planprüfer			

imp GmbH
Gesellschaft für Geoinformation

DB Energie GmbH
Energieversorgung West
Standort Marl
Marl, den 14. JAN. 2010

DBEnergie

Maßstab	
1:2000	

110-kV-Bahnstromleitung Nr. 478
Abzweig Ehringhausen-Oelde
Lageplan
Bestandsplan
Mast Nr. 7725 bis 7732
Gemarkung: Lipperode, Lippstadt, Mastholte

BL 478 02-06 B

Stand vom:

Blatt 6 von 21