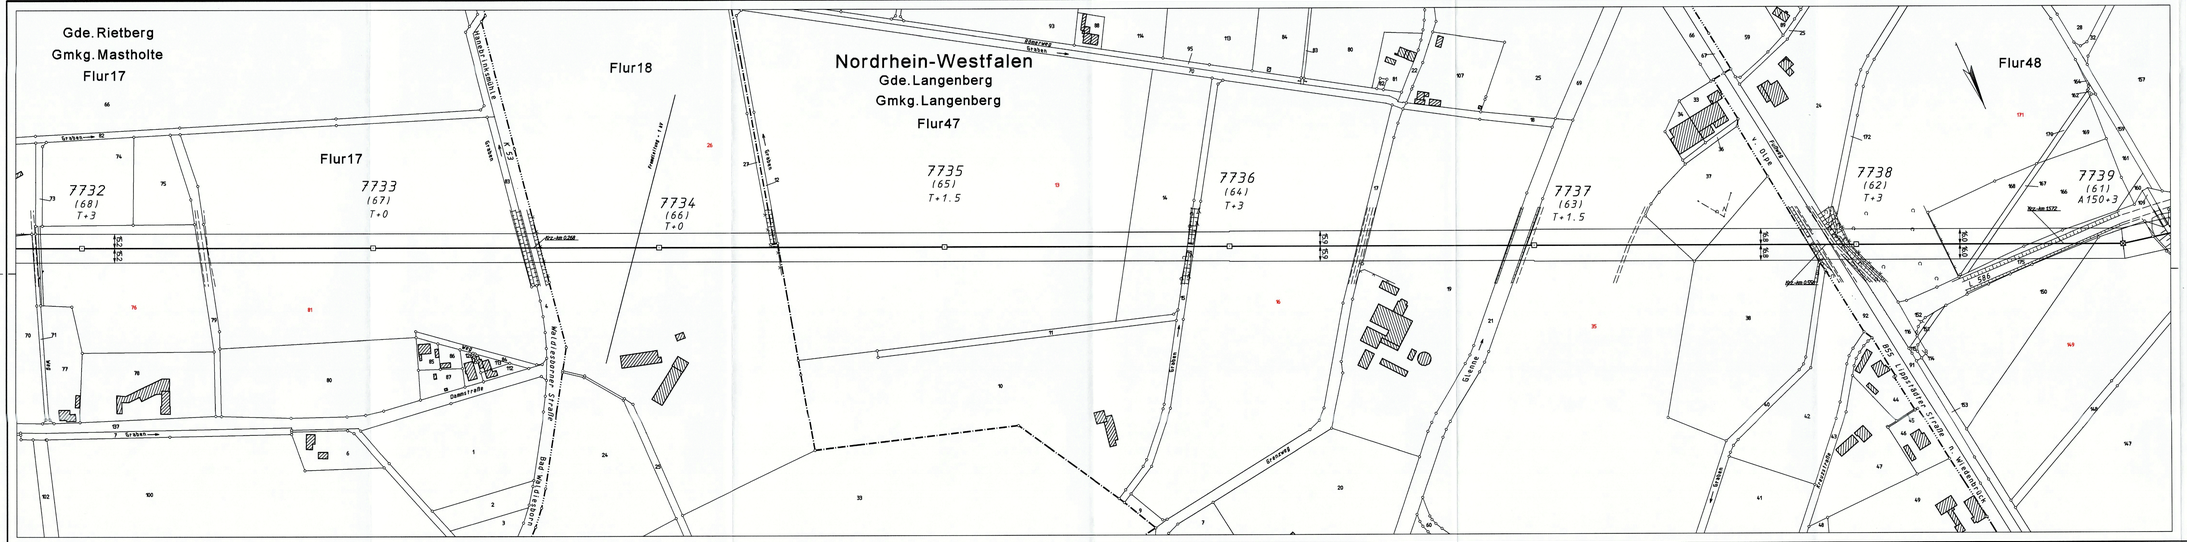

Mast Nr.		Gauß-Krüger-Koordinaten	
Bau Nr.	Betrieb Nr.	R	H
(68)	7732	3455657.19	5732396.84
(67)	7733	3455398.56	5732522.62
(66)	7734	3455105.44	5732645.95
(65)	7735	3454832.31	5732769.27
(64)	7736	3454559.82	5732892.31
(63)	7737	3454268.15	5733023.97
(62)	7738	3453960.13	5733163.01
(61)	7739	3453705.33	5733278.03

Mast Nr.		Gauß-Krüger-Koordinaten	
Bau Nr.	Betrieb Nr.	R	H

Flurgrenze
Gemarkungsgrenze
Gemeindegrenze
Kreis-, Landkreisgrenze
Regierungsbezirksgrenze
Landesgrenze
Staatsgrenze

Datum	Änderung	Name	Firma

	Datum	Name	aufgestellt:
entworfen	09.07.2008	Bockhorn	Halle(Saale), den 02.11.09
geprüft	31.07.2008	Pfeiffer	
bearbeitet			
techn.geprr.			
Planprüfer			

Imp GmbH
Gesellschaft für Geotechnik mbH

DB Energie GmbH
Energieversorgung West
Standort Marl
Marl, den 14. JAN. 2010

DB Energie

Maßstab	1:2000

110-kV-Bahnstromleitung Nr. 478
Abzweig Ehringhausen-Oelde
Lageplan
Bestandsplan
Mast Nr. 7732 bis 7739
Gemarkung: Mastholte, Langenberg

BL 478 02-07 B

Stand vom:

Blatt 7 von 21