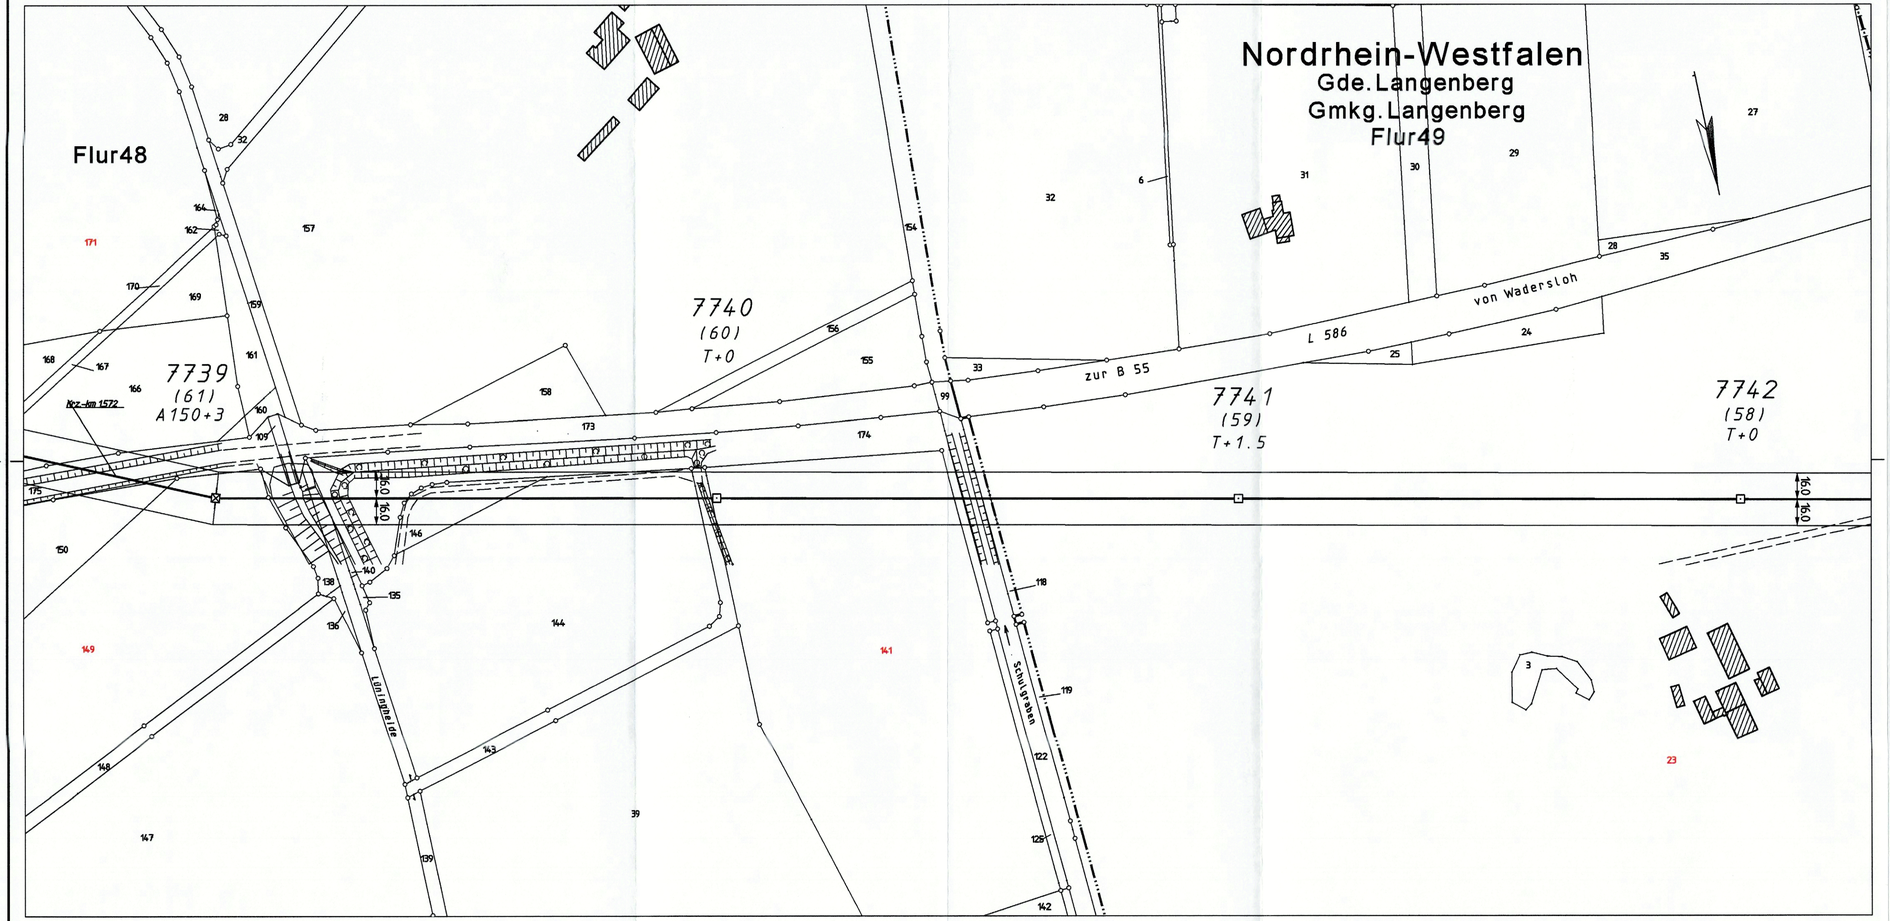

Mast Nr.		Gauß-Krüger-Koordinaten		Mast Nr.		Gauß-Krüger-Koordinaten	
Bau Nr.	Betrieb Nr.	R	H	Bau Nr.	Betrieb Nr.	R	H
(61)	7739	3453705.33	5733278.03				
(60)	7740	3453407.58	5733340.50				
(59)	7741	3453098.27	5733405.56				
(58)	7742	3452800.22	5733468.24				

- Flurgrenze
- Gemarkungsgrenze
- Gemeindegrenze
- Kreis-, Landkreisgrenze
- Regierungsbezirksgrenze
- Landesgrenze
- Staatsgrenze

Datum	Änderung	Name	Firma

	Datum	Name	aufgestellt:
entworfen	09.07.2008	Bockhorn	Halle(Saale), den 02.12.09
geprüft	31.07.2008	Pfeiffer	i.A.
bearbeitet			DB Energie GmbH
techn. gepr.			Energieversorgung West
Planprüfer			Standort Marl
			Marl, den 14. JAN. 2010

imp GmbH
Gesellschaft für Geodatenservice

DB Energie

Maßstab	110-kV-Bahnstromleitung Nr. 478	BL 478 02-08 B
1:2000	Abzweig Ehringhausen-Oelde	Stand vom:
	Lageplan	Blatt 8 von 21
	Bestandsplan	
	Mast Nr. 7739 bis 7742	
	Gemarkung: Langenberg	

Copyright by DB Energie GmbH