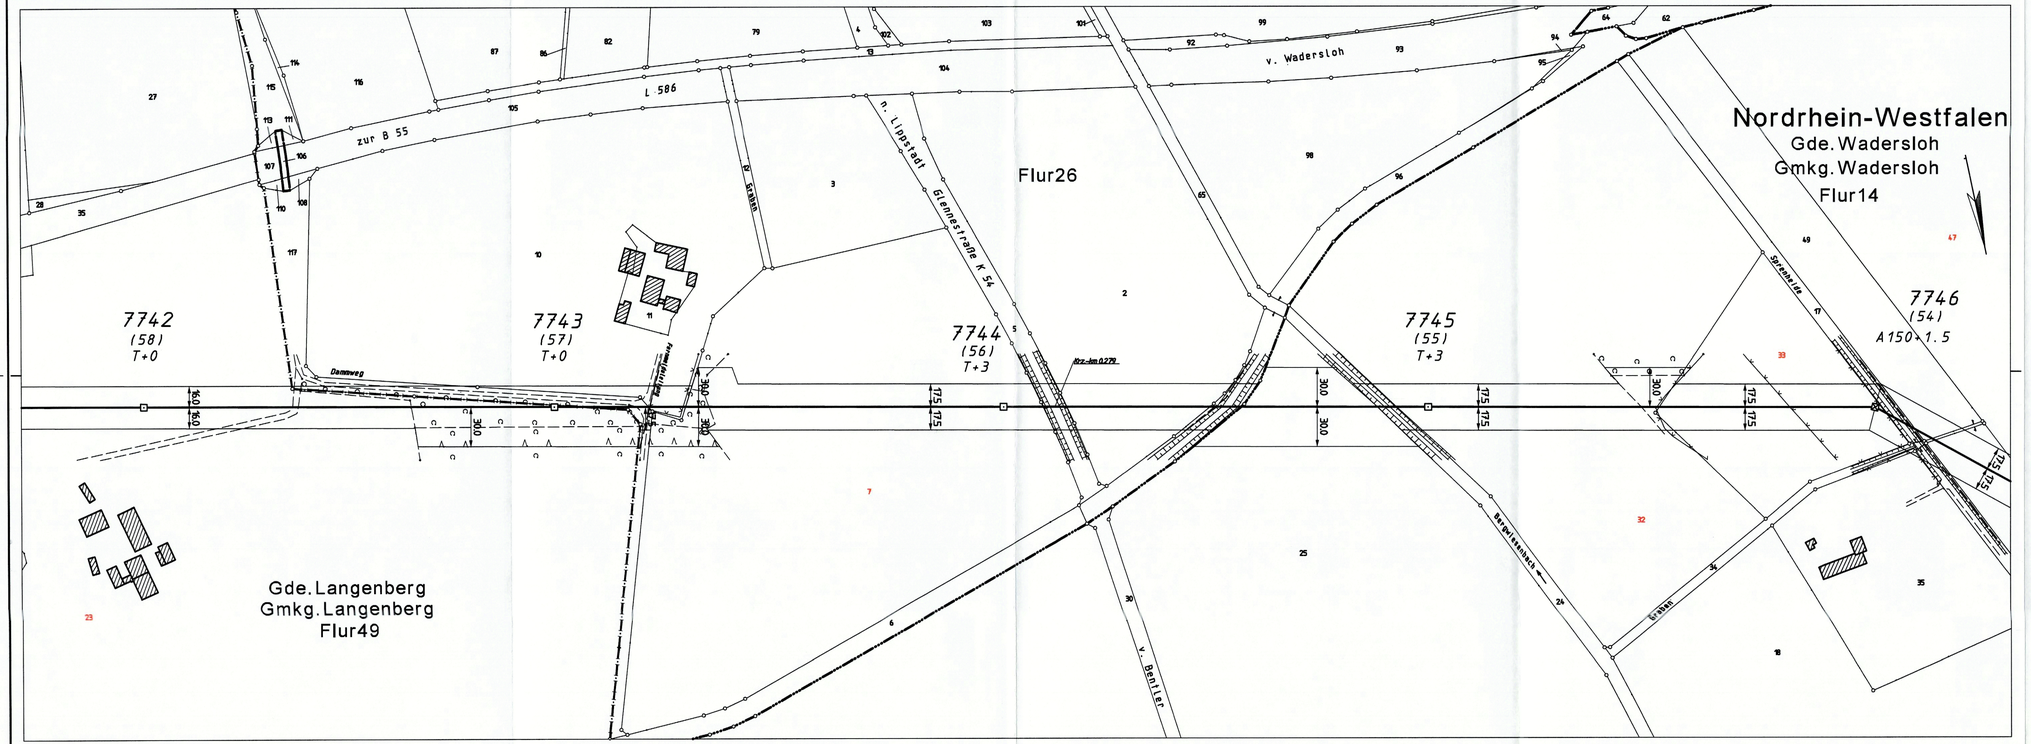

Mast Nr.		Gauß-Krüger-Koordinaten	
Bau Nr.	Betrieb Nr.	R	H
(58)	7742	3452800.22	5733468.24
(57)	7743	3452496.29	5733532.12
(56)	7744	3452165.11	5733601.79
(55)	7745	3451851.27	5733667.75
(54)	7746	3451521.90	5733737.03

Mast Nr.		Gauß-Krüger-Koordinaten	
Bau Nr.	Betrieb Nr.	R	H

Flurgrenze
Gemarkungsgrenze
Gemeindegrenze
Kreis-, Landkreisgrenze
Regierungsbezirksgrenze
Landesgrenze
Staatsgrenze

Datum	Änderung	Name	Firma

	Datum	Name
entworfen	09.07.2008	Bockhorn
geprüft	31.07.2008	Pfeiffer
bearbeitet		
techn. gepr.		
Planprüfer		

aufgestellt:
Halle(Saale), den 08.11.09

imp GmbH
Gesellschaft für Geodatenservice

DB Energie GmbH
Energieversorgung West
Standort Marl
Marl, den 14. JAN. 2010

DB Energie

Maßstab
1:2000

110-kV-Bahnstromleitung Nr. 478
Abzweig Ehringhausen-Oelde
Lageplan
Bestandsplan
Mast Nr. 7742 bis 7746

BL 478 02-09 B

Stand vom:

Blatt 9 von 21

Gemarkung: Langenberg, Wadersloh

Copyright by DB Energie GmbH