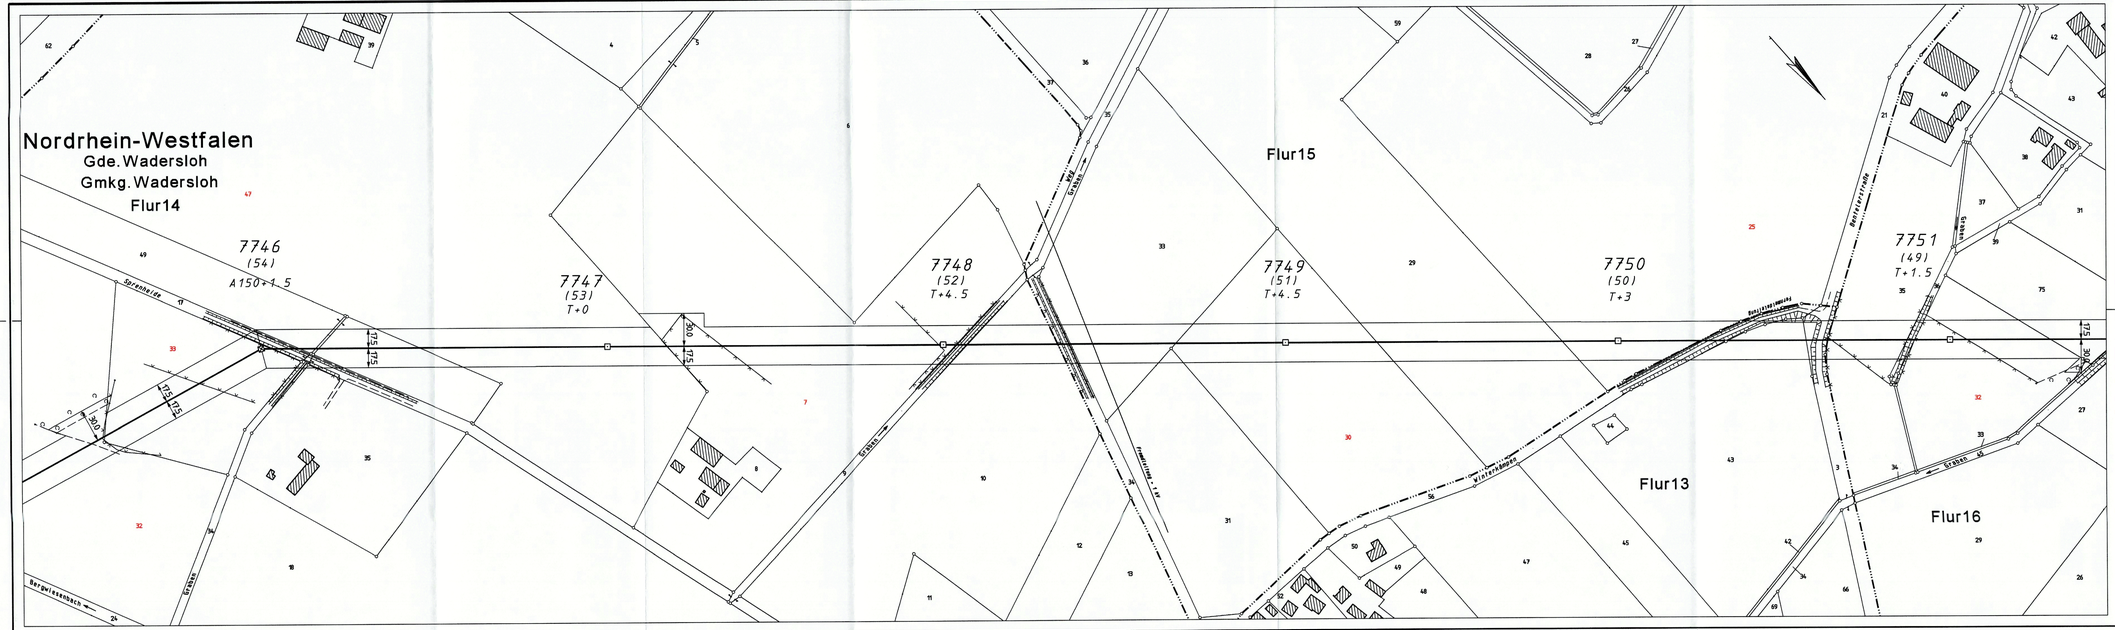


Mast Nr.		Gauß-Krüger-Koordinaten	
Bau Nr.	Betrieb Nr.	R	H
(54)	7746	3451521.90	5733737.03
(53)	7747	3451285.62	5733941.09
(52)	7748	3451055.80	5734139.77
(51)	7749	3450823.08	5734340.88
(50)	7750	3450596.22	5734537.09
(49)	7751	3450369.35	5734733.09

Mast Nr.		Gauß-Krüger-Koordinaten	
Bau Nr.	Betrieb Nr.	R	H

- Flurgrenze
- Gemarkungsgrenze
- Gemeindegrenze
- Kreis-, Landkreisgrenze
- Regierungsbezirksgrenze
- Landesgrenze
- Staatsgrenze

Datum	Änderung	Name	Firma

	Datum	Name
entworfen	09.07.2008	Bokhorn
geprüft	31.07.2008	Pfeiffer
bearbeitet		
techn. gepr.		
Planprüfer		

aufgestellt:
Halle(Saale), den 02.44.05
i.A. Pfeiffer

imp GmbH
Gesellschaft für Gleisdienstservice

DB Energie GmbH
Energieversorgung West
Standort Marl
Marl, den 14. JAN. 2009

DBEnergie

Maßstab 1:2000

110-kV-Bahnstromleitung Nr. 478
Abzweig Ehringhausen-Oelde
Lageplan
Bestandsplan
Mast Nr. 7746 bis 7751
Gemarkung: Wadersloh

BL 478 02-10 B

Stand vom:

Blatt 10 von 21

Copyright by DB Energie GmbH