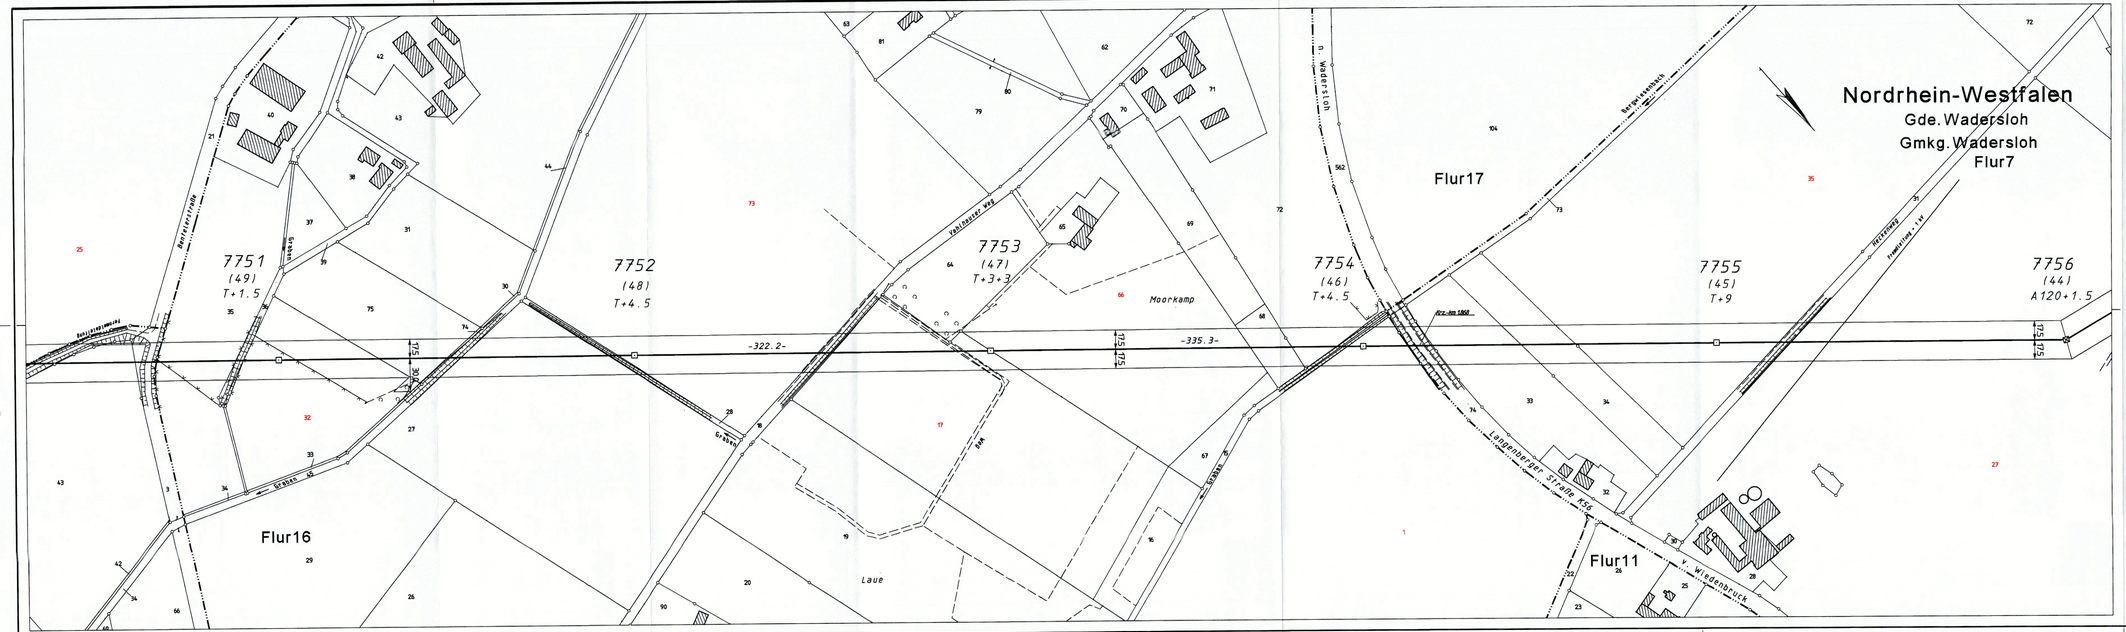

Mast Nr.		Gauß-Krüger-Koordinaten	
Bau Nr.	Betrieb Nr.	R	H
(49)	7751	3450369.35	5734733.09
(48)	7752	3450126.80	5734942.75
(47)	7753	3449883.07	5735152.42
(46)	7754	3449629.34	5735372.56
(45)	7755	3449388.39	5735580.88
(44)	7756	3449150.15	5735786.90

Mast Nr.		Gauß-Krüger-Koordinaten	
Bau Nr.	Betrieb Nr.	R	H

Datum	Änderung	Name	Firma

	Datum	Name	aufgestellt:
entworfen	09.07.2008	Bickhorn	Halle(Saale), den 02.03.09
geprüft	31.07.2008	Pfeiffer	
bearbeitet			DB Energie GmbH
techn.gepr.			Energieversorgung West
Planprüfer			Standort Marl 14. JAN. 2010
			Marl, den

imp GmbH
Gesellschaft für Geodatenservice

DB Energie

Maßstab	1:2000

110-kV-Bahnstromleitung Nr. 478
Abzweig Ehringhausen-Oelde
Lageplan
Bestandsplan
Mast Nr. 7751 bis 7756
Gemarkung: Wadersloh

BL 478 02-11 B

Stand vom:

Blatt 11 von 21

Copyright by DB Energie GmbH