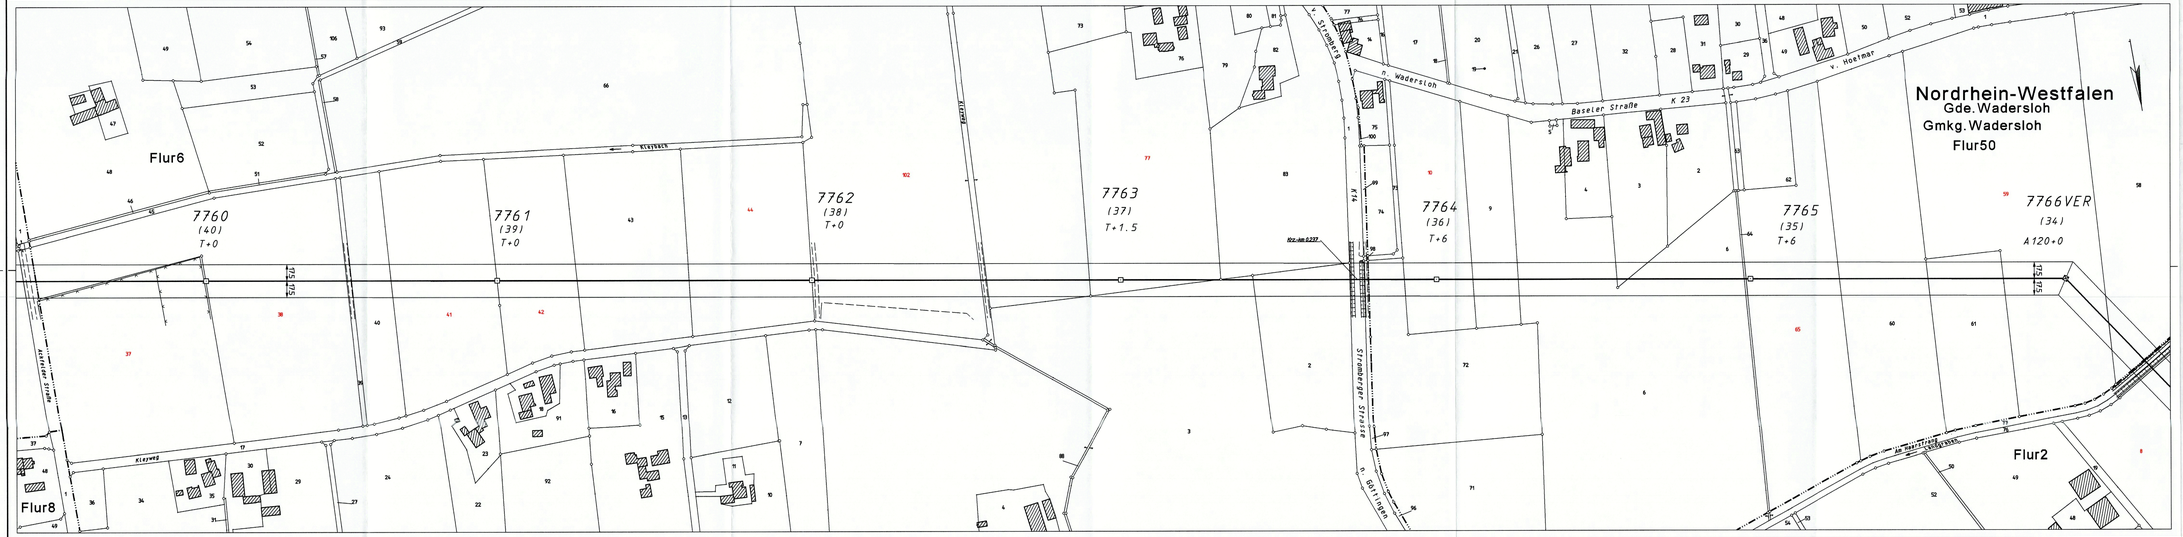

Nordrhein-Westfalen
Gde. Wadersloh
Gmkg. Wadersloh
Flur50
Flur6
Flur2
Flur8
7760
(40)
T+0
7761
(39)
T+0
7762
(38)
T+0
7763
(37)
T+1.5
7764
(36)
T+6
7765
(35)
T+6
7766VER
(34)
A120+0
17.5
17.5
Kleybach
Kleyweg
Ackfelder Straße
Stromberger Strasse
n. Göttingen
v. Stromberg
n. Wadersloh
K14
Baseler Straße
K 23
v. Hoetmar
Am Haarstrang
Landgraben
Krz-km 0.237

Mast Nr.		Gauß-Krüger-Koordinaten		Mast Nr.		Gauß-Krüger-Koordinaten	
Bau Nr.	Betrieb Nr.	R	H	Bau Nr.	Betrieb Nr.	R	H
(40)	7760	3447954.95	5735998.43				
(39)	7761	3447654.02	5736051.62				
(38)	7762	3447328.33	5736109.20				
(37)	7763	3447009.21	5736165.69				
(36)	7764	3446683.72	5736223.33				
(35)	7765	3446359.02	5736280.71				
(34)	7766	3446033.44	5736338.38				

Flurgrenze
Gemarkungsgrenze
Gemeindegrenze
Kreis-, Landkreisgrenze
Regierungsbezirksgrenze
Landesgrenze
Staatsgrenze

Datum	Änderung	Name	Firma

	Datum	Name	aufgestellt:
entworfen	09.07.2008	Bockhorn	Halle(Saale), den 02.12.'09
geprüft	31.07.2008	Pfeiffer	i. A.
bearbeitet			DB Energie GmbH Energieversorgung West Standort Marl 14. JAN. 2010 Marl, den
techn. gepr.			
Planprüfer			i. A.

imp GmbH
Gesellschaft für Geodatenservice

DB Energie

Maßstab
1:2000

110-kV-Bahnstromleitung Nr. 478
Abzweig Ehringhausen-Oelde
Lageplan
Bestandsplan
Mast Nr. 7760 bis 7766
Gemarkung: Wadersloh

BL 478 02-13 B
Stand vom:
Blatt 13 von 21

Copyright by DB Energie GmbH