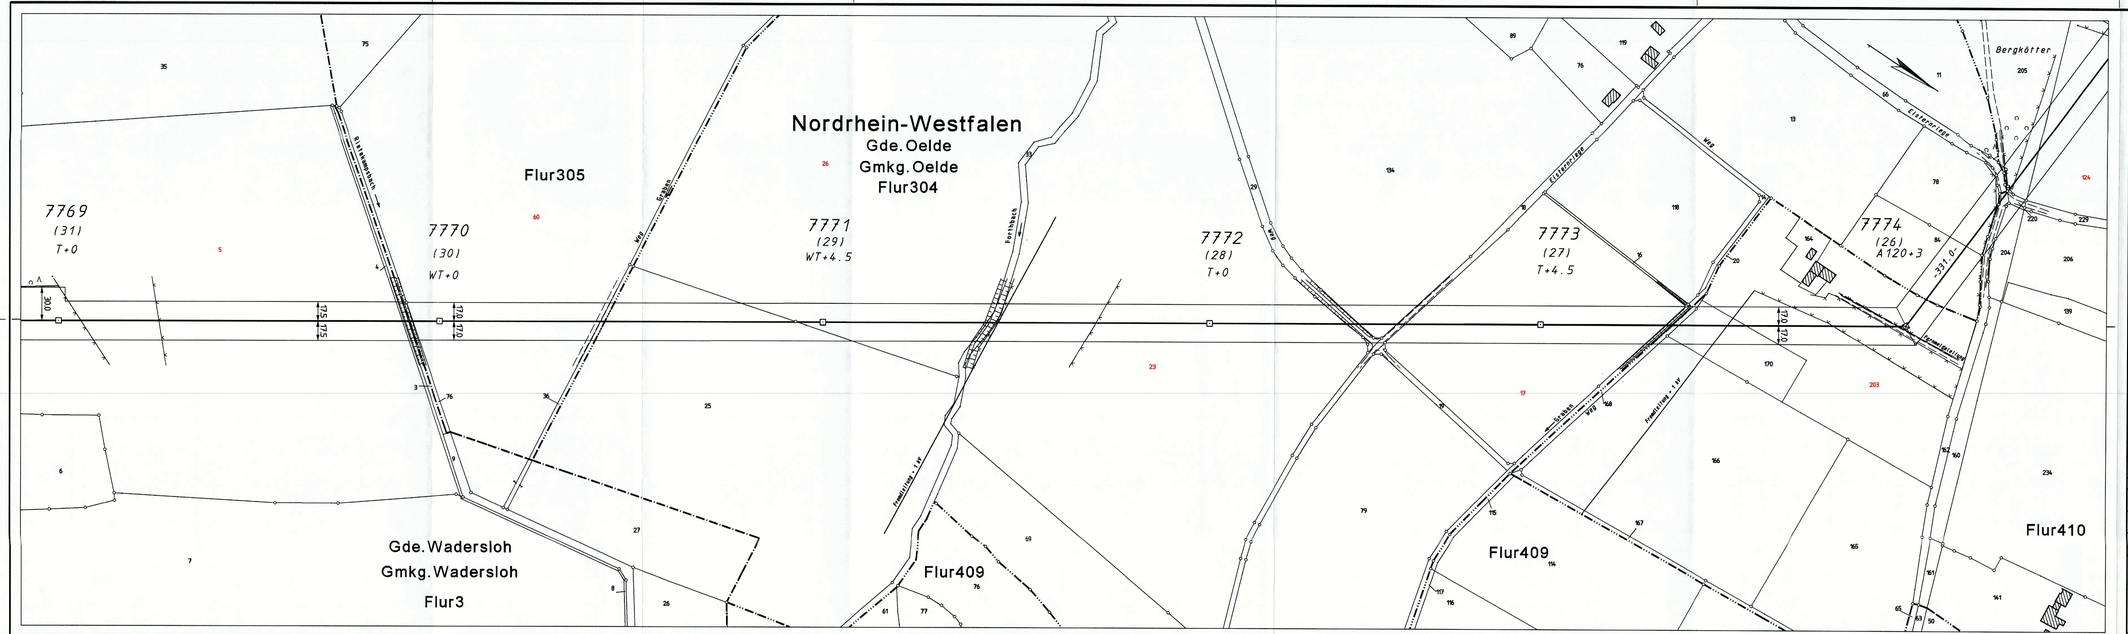

Mast Nr.		Gauß-Krüger-Koordinaten	
Bau Nr.	Betrieb Nr.	R	H
(31)	7769	3445498.89	5737161.22
(30)	7770	3445308.58	5737427.19
(29)	7771	3445117.10	5737714.90
(28)	7772	3444924.12	5738004.90
(27)	7773	3444758.59	5738253.64
(26)	7774	3444576.03	5738528.08

Mast Nr.		Gauß-Krüger-Koordinaten	
Bau Nr.	Betrieb Nr.	R	H

Flurgrenze
Gemarkungsgrenze
Gemeindegrenze
Kreis-, Landkreisgrenze
Regierungsbezirksgrenze
Landesgrenze
Staatsgrenze

Datum	Änderung	Name	Firma

	Datum	Name	aufgestellt:
entworfen	09.07.2008	Bockhorn	Halle(Saale), den 02.4.09
geprüft	31.07.2008	Pfeiffer	
bearbeitet			DB Energie GmbH
techn.gepr.			Energieversorgung West
Planprüfer			Standort Marl 14. JAN. 2010
			Marl, den

imp GmbH
Gesellschaft für Geotechnik

DB Energie

Maßstab	1:2000

110-kV-Bahnstromleitung Nr. 478
Abzweig Ehringhausen-Oelde
Lageplan
Bestandsplan
Mast Nr. 7769 bis 7774
Gemarkung: Wadersloh, Oelde

BL 478 02-15 B

Stand vom:

Blatt 15 von 21

Copyright by DB Energie GmbH