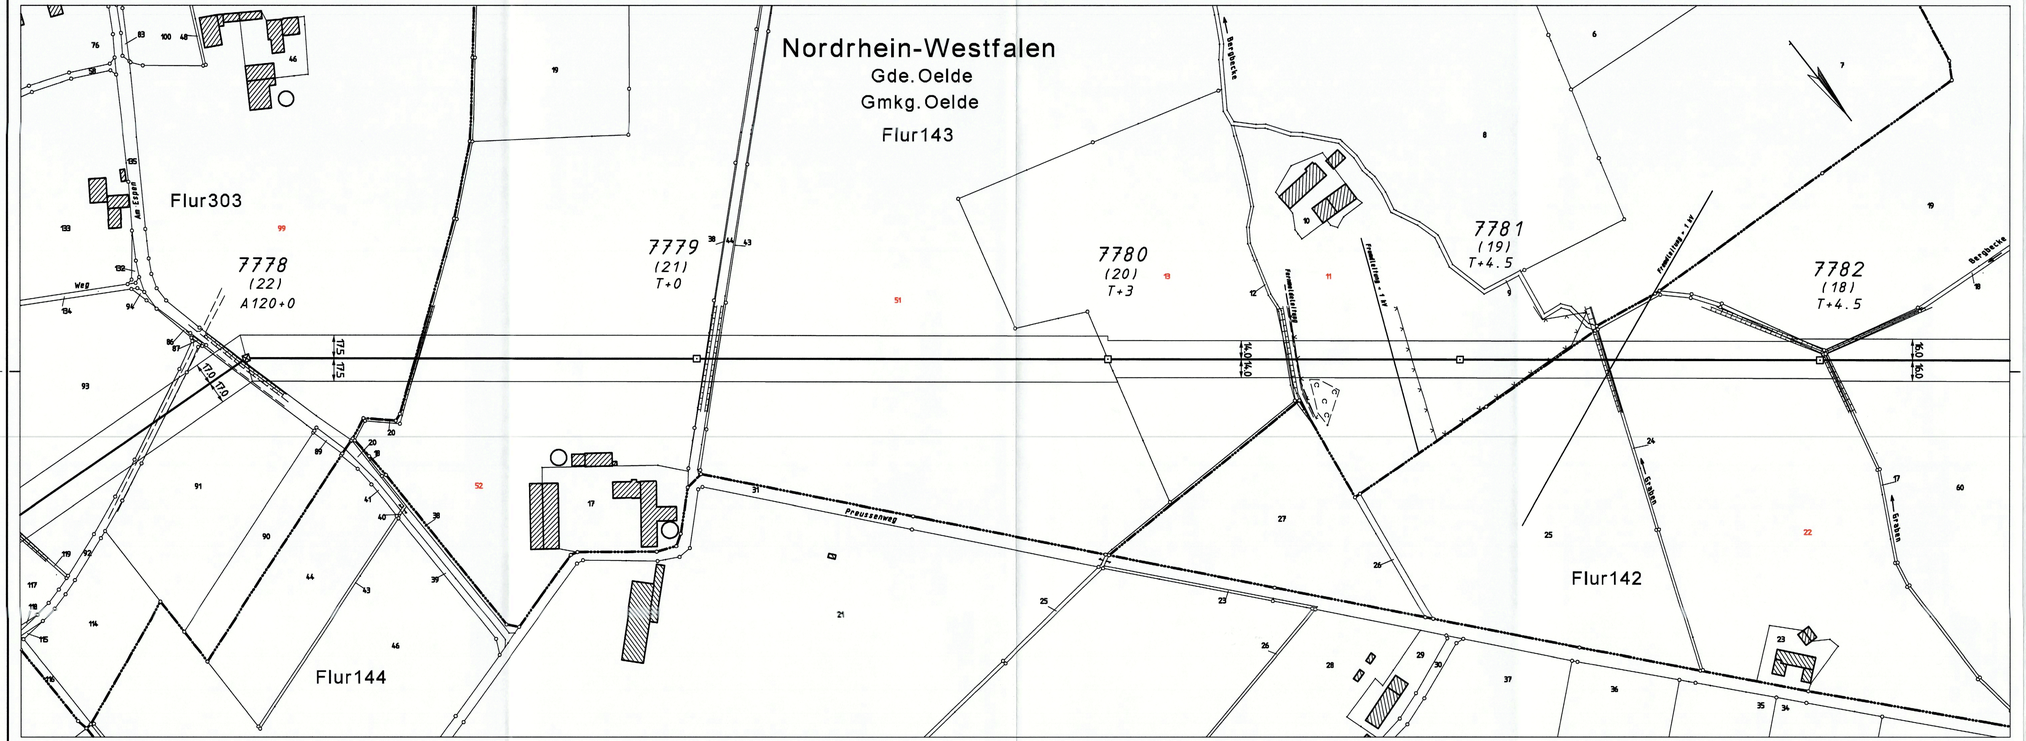

Mast Nr.		Gauß-Krüger-Koordinaten		Mast Nr.		Gauß-Krüger-Koordinaten	
Bau Nr.	Betrieb Nr.	R	H	Bau Nr.	Betrieb Nr.	R	H
(22)	7778	3443324.67	5738591.49				
(21)	7779	3443056.13	5738800.31				
(20)	7780	3442811.35	5738990.83				
(19)	7781	3442602.20	5739153.54				
(18)	7782	3442387.75	5739320.53				

- Flurgrenze
- Gemarkungsgrenze
- Gemeindegrenze
- Kreis-, Landkreisgrenze
- Regierungsbezirksgrenze
- Landesgrenze
- Staatsgrenze

Datum	Änderung	Name	Firma

	Datum	Name
entworfen	09.07.2008	Bockhorn
geprüft	31.07.2008	Pfeiffer
bearbeitet		
techn.gepr.		
Planprüfer		

aufgestellt:
Halle(Saale), den 08.11.05
i. A. Kühn Hahn

imp GmbH
Gesellschaft für Geodatenservice

DB Energie GmbH
Energieversorgung West
Standort Marl
Marl, den 14. JAN. 2010

DB Energie

Maßstab 1:2000

110-kV-Bahnstromleitung Nr. 478
Abzweig Ehringhausen-Oelde
Lageplan
Bestandsplan
Mast Nr. 7778 bis 7782
Gemarkung: Oelde

BL 478 02-17 B

Stand vom:

Blatt 17 von 21

Copyright by DB Energie GmbH