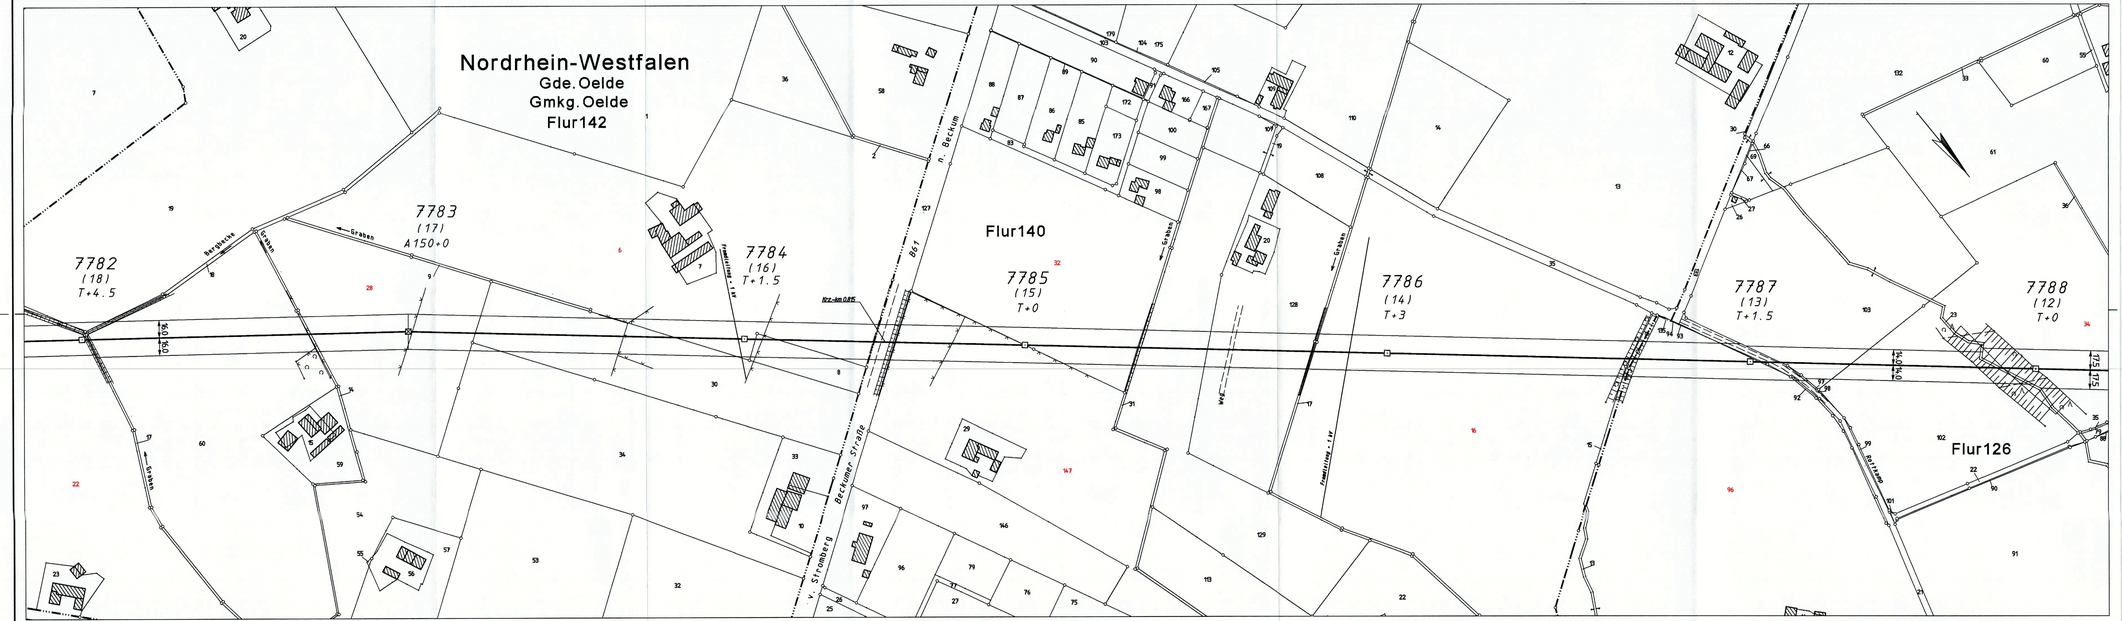

Mast Nr.		Gauß-Krüger-Koordinaten	
Bau Nr.	Betrieb Nr.	R	H
(18)	7782	3442387.75	5739320.53
(17)	7783	3442155.83	5739500.98
(16)	7784	3441924.72	5739698.97
(15)	7785	3441732.70	5739863.34
(14)	7786	3441484.03	5740076.19
(13)	7787	3441234.99	5740289.25
(12)	7788	3441039.68	5740454.51

Mast Nr.		Gauß-Krüger-Koordinaten	
Bau Nr.	Betrieb Nr.	R	H

- Flurgrenze
- Gemarkungsgrenze
- Gemeindegrenze
- Kreis-, Landkreisgrenze
- Regierungsbezirksgrenze
- Landesgrenze
- Staatsgrenze

Datum	Änderung	Name	Firma

	Datum	Name	aufgestellt:
entworfen	09.07.2008	Bokhorn	Halle(Saale), den 02.12.09
geprüft	31.07.2008	Pfeiffer	
bearbeitet			DB Energie GmbH Energieversorgung West Standort Marl Marl, den 14. JAN. 2010
techn.gepr.			
Planprüfer			

imp GmbH
Gesellschaft für Gleisdienstservice

DB Energie

Maßstab	1:2000

110-kV-Bahnstromleitung Nr. 478
Abzweig Ehringhausen-Oelde
Lageplan
Bestandsplan
Mast Nr. 7782 bis 7788
Gemarkung: Oelde

BL 478 02-18 B

Stand vom:

Blatt 18 von 21

Copyright by DB Energie GmbH