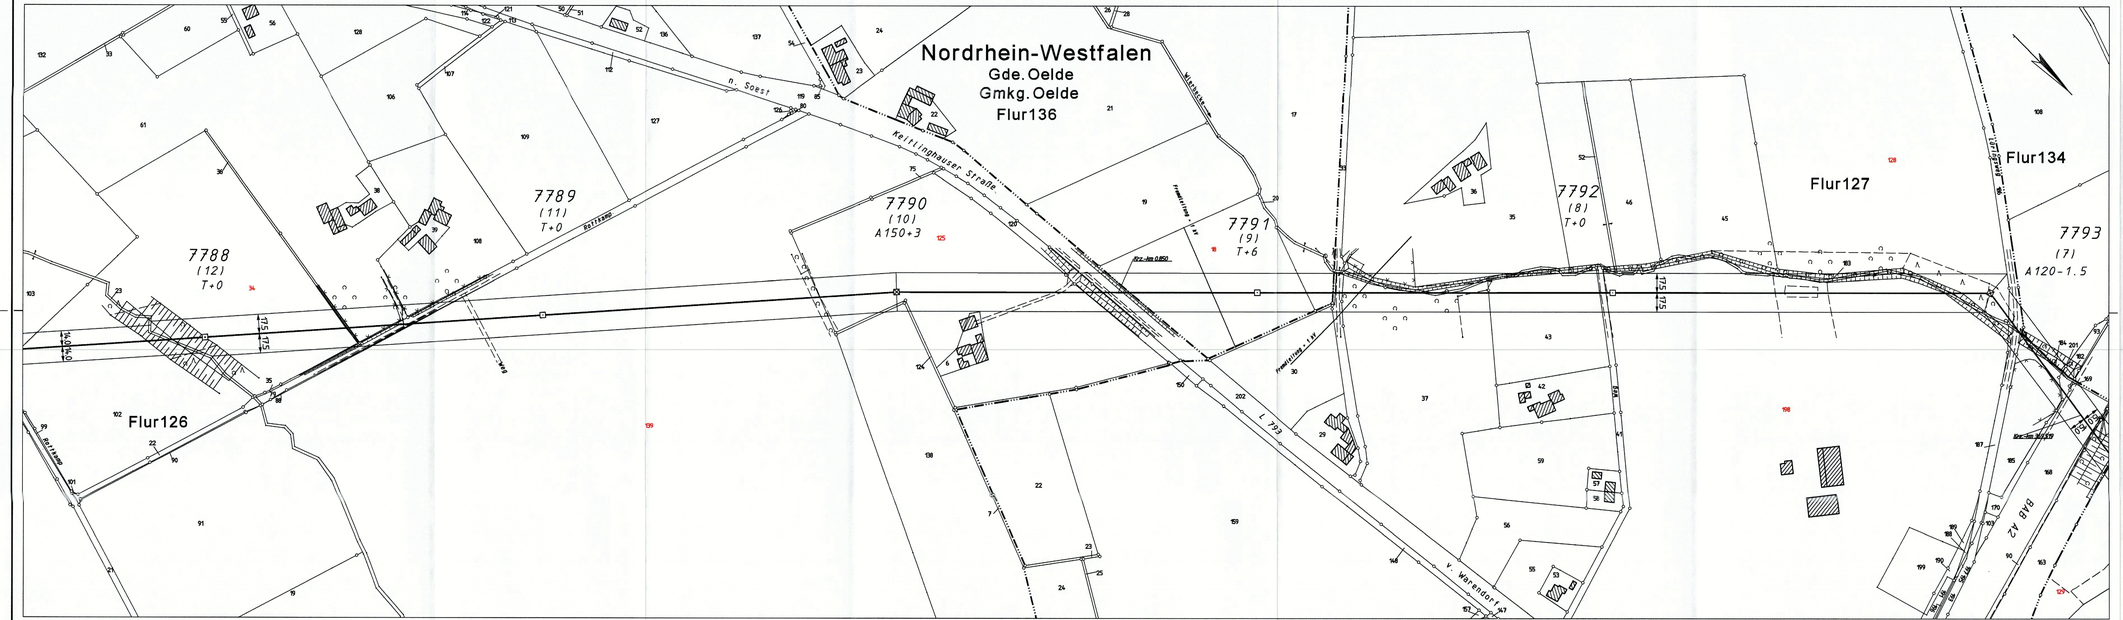

Mast Nr.		Gauß-Krüger-Koordinaten		Mast Nr.		Gauß-Krüger-Koordinaten	
Bau Nr.	Betrieb Nr.	R	H	Bau Nr.	Betrieb Nr.	R	H
(12)	7788	3441039.68	5740455.51				
(11)	7789	3440807.49	5740655.25				
(10)	7790	3440564.47	5740863.30				
(9)	7791	3440332.93	5741090.51				
(8)	7792	3440103.86	5741314.84				
(7)	7793	3439860.58	5741553.17				

- Flurgrenze
- Gemarkungsgrenze
- Gemeindegrenze
- Kreis-, Landkreisgrenze
- Regierungsbezirksgrenze
- Landesgrenze
- Staatsgrenze

Datum	Änderung	Name	Firma

	Datum	Name
entworfen	09.07.2008	Bockhorn
geprüft	31.07.2008	Pfeiffer
bearbeitet		
techn.gepr.		
Planprüfer		

aufgestellt:
Halle(Saale), den 08.+14.08.08

Imp GmbH
Gesellschaft für Gleisdienstservice

DB Energie GmbH
Energieversorgung West
Standort Marl
Marl, den 14. JAN. 2010

DB Energie

Maßstab 1:2000

110-kV-Bahnstromleitung Nr. 478
Abzweig Ehringhausen-Oelde
Lageplan
Bestandsplan
Mast Nr. 7788 bis 7793
Gemarkung: Oelde

BL 478 02-19 B

Stand vom:

Blatt 19 von 21

Copyright by DB Energie GmbH