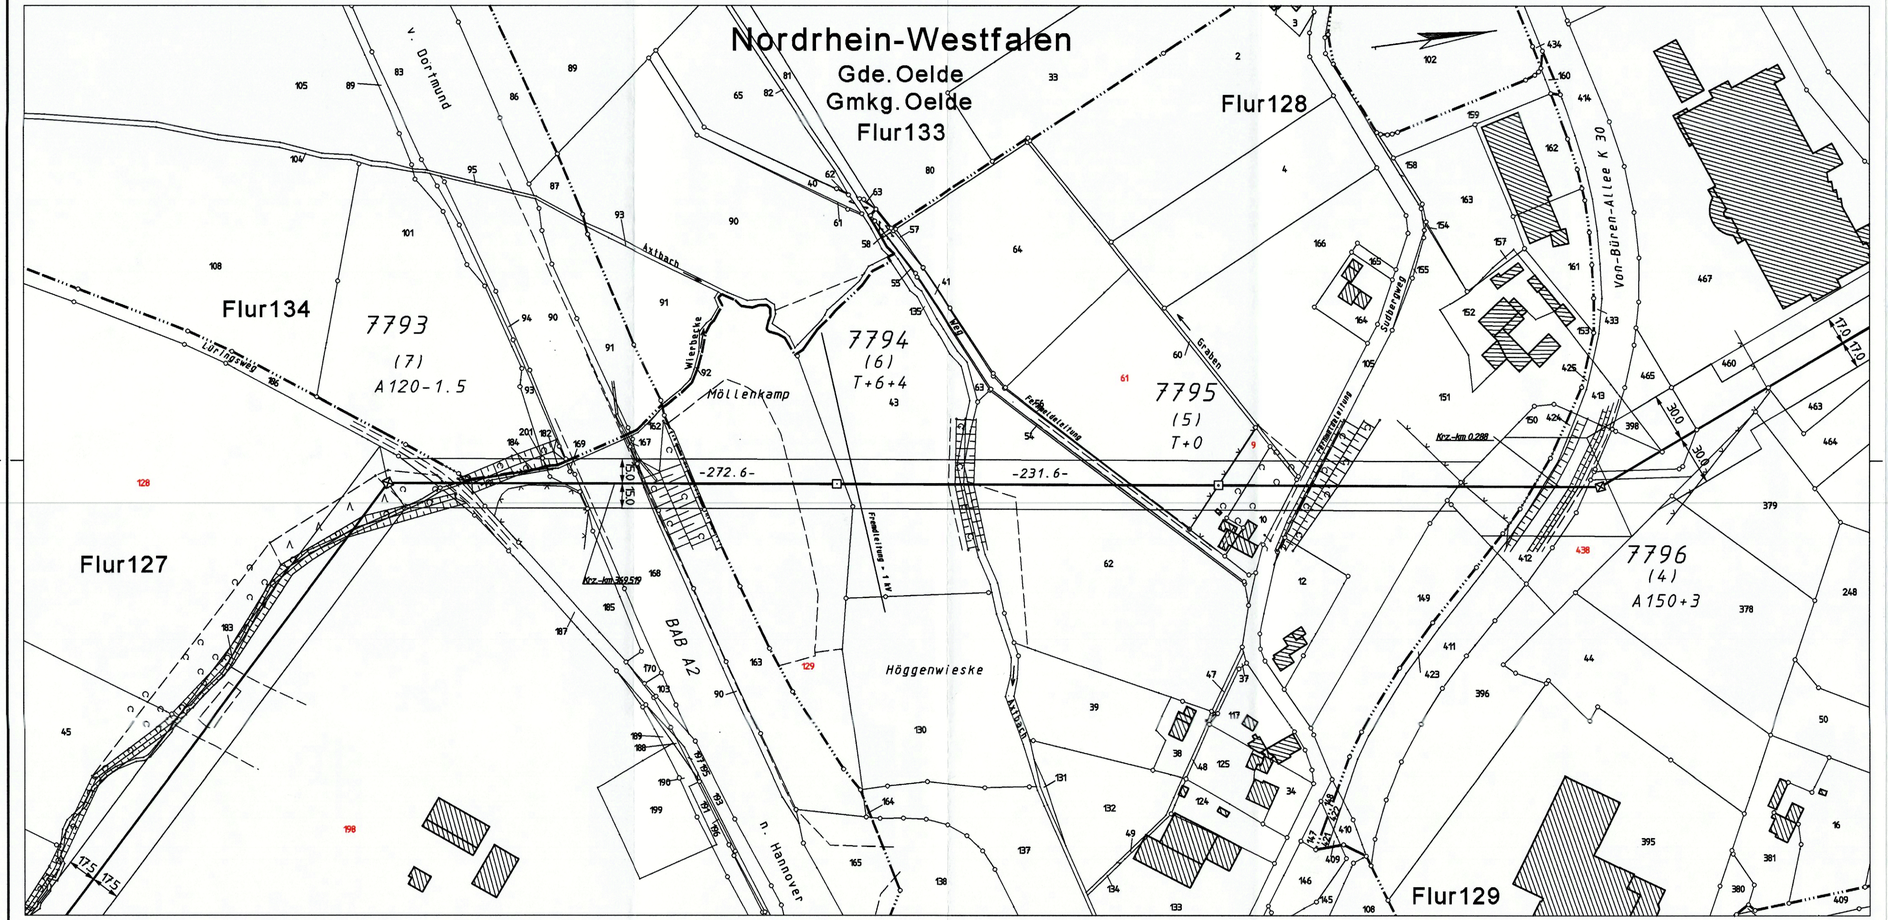

Mast Nr.		Gauß-Krüger-Koordinaten		Mast Nr.		Gauß-Krüger-Koordinaten	
Bau Nr.	Betrieb Nr.	R	H	Bau Nr.	Betrieb Nr.	R	H
(7)	7793	3439860.58	5741553.17				
(6)	7794	3439898.00	5741823.22				
(5)	7795	3439929.95	5742052.63				
(4)	7796	3439962.13	5742282.35				

- Flurgrenze
- Gemarkungsgrenze
- Gemeindegrenze
- Kreis-, Landkreisgrenze
- Regierungsbezirksgrenze
- Landesgrenze
- Staatsgrenze

Datum	Änderung	Name	Firma

	Datum	Name
entworfen	09.07.2008	Bockhorn
geprüft	31.07.2008	Pfeiffer
bearbeitet		
techn. gepr.		
Planprüfer		

aufgestellt:
Halle(Saale), den 08.12.09
i.A. [signature]

imp GmbH
Gesellschaft für Geodatenservice

DB Energie GmbH
Energieversorgung West
Standort Marl
Marl, den 14. JAN. 2010
[signature]

DB Energie

Maßstab 1:2000

110-kV-Bahnstromleitung Nr. 478
Abzweig Ehringhausen-Oelde
Lageplan
Bestandsplan
Mast Nr. 7793 bis 7796
Gemarkung: Oelde

BL 478 02-20 B

Stand vom:

Blatt 20 von 21

Copyright by DB Energie GmbH