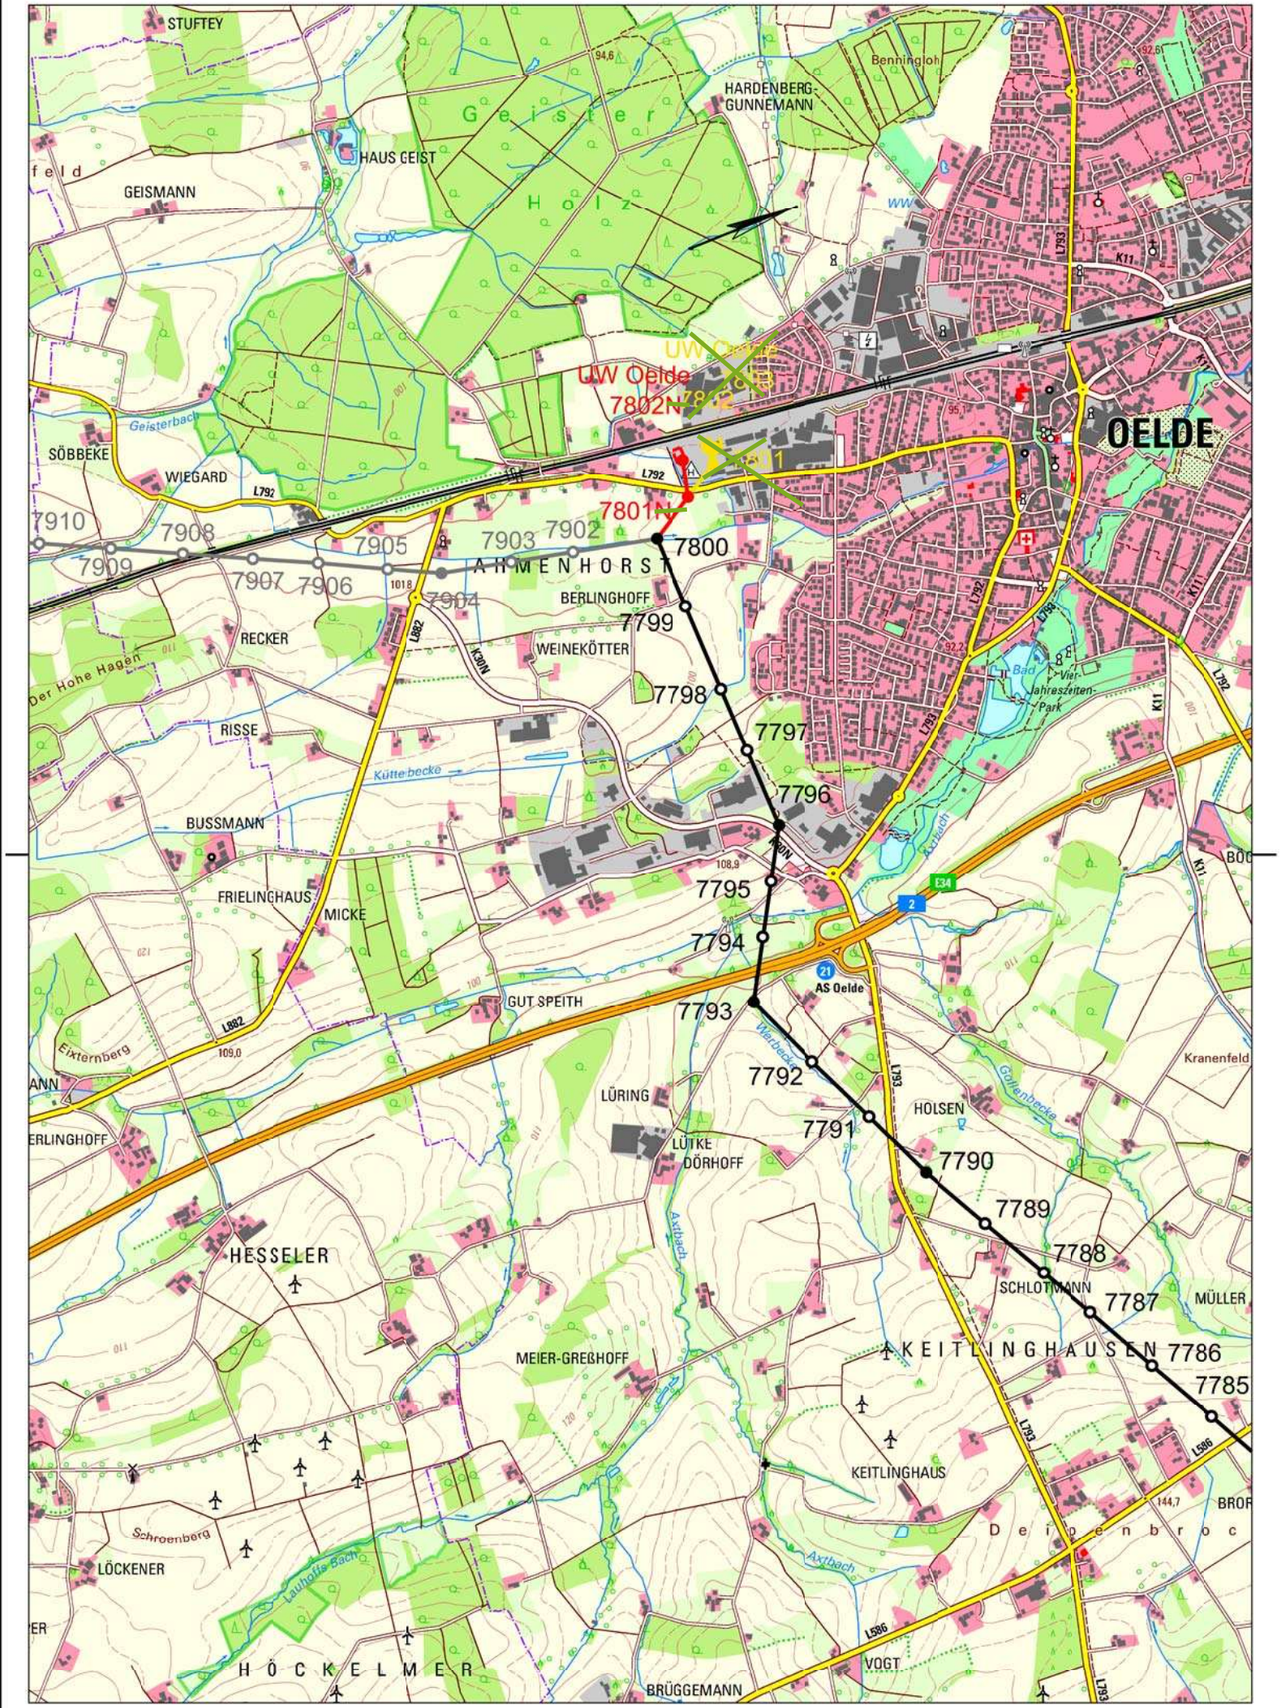

Legende

- DB Energie
- Gemeinschaftsleitung mit EVU/Bahn
- Miete
- kreuzende fremde Freileitung >= 110 kV
- 478 — Bahnstromleitung mit Abspannnmast und Mastbetriebsnummer
- 478 — Bahnstromleitung mit Abspannnmast und Mastbetriebsnummer
- 479 — Bahnstromleitung mit Trag- bzw. Winkeltragmast und Mastbetriebsnummer
- Mast mit besonderen Anlagen (z.B. Antenne, Verdrillung, TFH-Sperre, Lawinenabweiser)
- Windenergieanlage (mit Bezug zur BL)

Umbau UW Oelde

Auszug aus der Zeichenerklärung der amtlichen Topographischen Karte

- Gewässer, Sümpfe, Moore
- Steinbrüche, Gruben, Dämme, Felsen
- Wälder, Weingärten, Baumschulen

- Gemeindegrenze
- Kreis-, Landkreisgrenze
- Regierungsbezirksgrenze
- Bundesland-, Staatsgrenze

12.03.2026	Revisionsplanung, Ausführung gem. AP	Katzenbogner	ENACO
Datum	Änderung	Name	Firma

	Datum	Name	aufgestellt:	
entworfen	10/2018	Bache	Dortmund, den 28.08.2020	LTB Leitungsbau GmbH Geoinformationssysteme
geprüft	02/2019	Braune		
bearbeitet			DB Energie GmbH Eneergieversorgung West Standort Köln Köln, den	DB Energie BL 478
techn.gepr.				
Planprüfer	Digital unterschrieben von Jan Schnellmann Datum: 2021.03.31 13:10:40 +02'00'	Björn Wiggers	Digital unterschrieben von Björn Wiggers Datum: 2021.04.05 14:23:19 +02'00'	

Maßstab 1:25000	110-kV-Bahnstromleitung Nr. 478 Abzw. Ehringhausen - Oelde **Übersichtsplan** ~~für die Ausführungsplanung~~ Mast Nr. 7800 bis UW Oelde	BL 420 01-01 E Ersatz für: Stand vom: 11.10.2018 Blatt 1 von 1 Datei: ÜP_478_7793_7802N.dgn

Copyright by DB Energie GmbH