Am Kalkofen
Am Kalkofen
Am Kalkofen

Keine Objekte dieser Sparte im Plotbereich

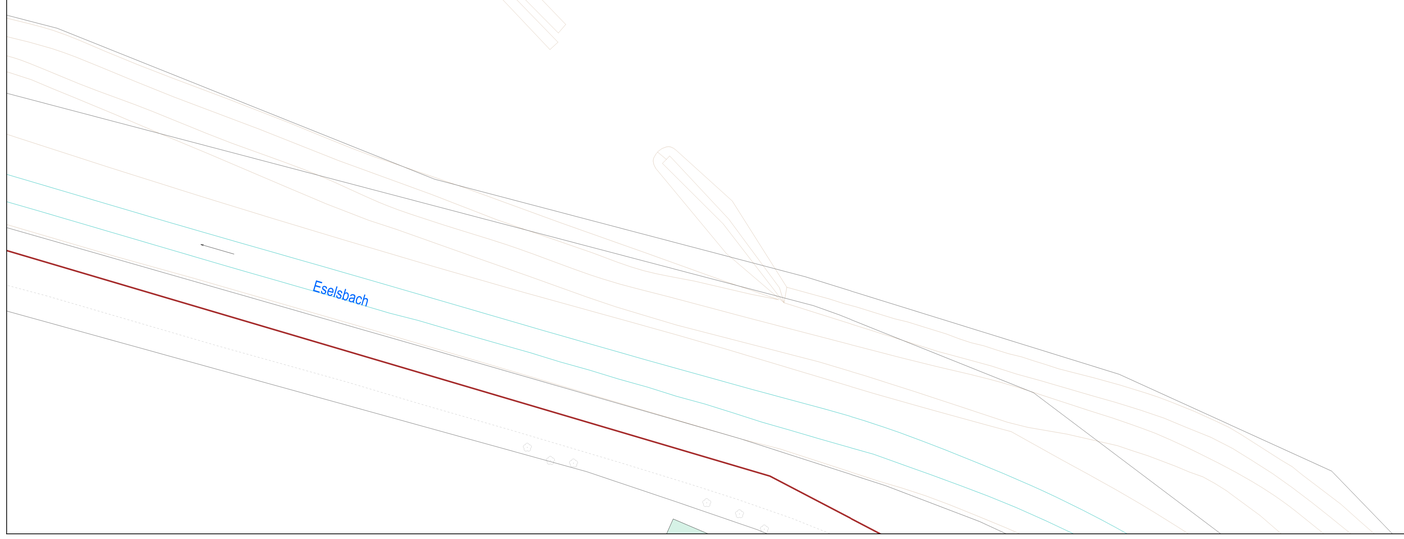


Die bereitgestellten Pläne stellen den momentan dokumentierten Netzzustand dar.
Veränderungen im Netz können jederzeit stattfinden. Mit Abweichungen der angegebenen Maße muss gerechnet werden.
Im Übrigen wird darauf verwiesen, dass sich auch außer Betrieb befindliche, nicht dokumentierte Leitungen
und Anlagen im Planungs- und Baubereich befinden können. Die in den Bestandsplänen angegebenen Maße beziehen sich
auf den Zeitpunkt der Verlegung unserer Anlagen. Die Entnahme von Maßen durch Abgreifen ist nicht zulässig.
Eventuelle zwischenzeitlich vorgenommene Änderungen müssen von demjenigen, der die Bauarbeiten ausführt, unbedingt
berücksichtigt werden. Er hat die Pflicht, sich durch fachgerechte Erkundigungsmaßnahmen (z.B. Ortung, Querschläge, Suchschlitze o.ä.)
über die tatsächliche Lage der im Baubereich vorhandenen Versorgungsanlagen Gewissheit zu verschaffen.
Darüber hinaus sind die Hinweise zum Schutz von erdverlegten Versorgungsanlagen zu beachten.
Diese finden Sie in der aktuellen Schutzanweisung unter (www.netz-duesseldorf.de/download-center).
Die Leitungsauskunft darf nur im Rahmen konkreter Planungs- und Baumaßnahmen verwendet werden.
Das Kopieren, Verwerten, Veröffentlichen sowie eine sonstige Nutzung der Inhalte der Leitungsauskunft außerhalb des
Nutzungszwecks ist nicht gestattet. Eine Weitergabe an Dritte, ist nur im Rahmen der jeweiligen Planungs- bzw. Baumaßnahme zulässig.

© Geobasisdaten - Stadt Düsseldorf, Vermessungs- und Liegenschaftsamt - 62/52-EII 8363/11

Netzgesellschaft Düsseldorf mbH

Flur: Düsseldorf, Eller, 39, 53

| | |
|---|---|
| Maßstab: 1 : 250 | Erstellt am: 01.09.2026 08:46:19 |
| Planwerk: Fernwaerme | Ausk.nr: 20260901_0004_V01 |
| | Anschrift: Höherweg 200<br>40233 Düsseldorf |

Tel.: 0211/821-8107
EMail: leitungsauskunft@netz-duesseldorf.de

Die bereitgestellten Pläne stellen den momentan dokumentierten Netzzustand dar.
Veränderungen im Netz können jederzeit stattfinden. Mit Abweichungen der angegebenen Maße muss gerechnet werden.
Im Übrigen wird darauf verwiesen, dass sich auch außer Betrieb befindliche, nicht dokumentierte Leitungen
und Anlagen im Planungs- und Baubereich befinden können. Die in den Bestandsplänen angegebenen Maße beziehen sich
auf den Zeitpunkt der Verlegung unserer Anlagen. Die Entnahme von Maßen durch Abgreifen ist nicht zulässig.
Eventuelle zwischenzeitlich vorgenommene Änderungen müssen von demjenigen, der die Bauarbeiten ausführt, unbedingt
berücksichtigt werden. Er hat die Pflicht, sich durch fachgerechte Erkundigungsmaßnahmen (z.B. Ortung, Querschläge, Suchschlitze o.ä.)
über die tatsächliche Lage der im Baubereich vorhandenen Versorgungsanlagen Gewissheit zu verschaffen.
Darüber hinaus sind die Hinweise zum Schutz von erdverlegten Versorgungsanlagen zu beachten.
Diese finden Sie in der aktuellen Schutzanweisung unter (www.netz-duesseldorf.de/download-center).
Die Leitungsauskunft darf nur im Rahmen konkreter Planungs- und Baumaßnahmen verwendet werden.
Das Kopieren, Verwerten, Veröffentlichen sowie eine sonstige Nutzung der Inhalte der Leitungsauskunft außerhalb des
Nutzungszwecks ist nicht gestattet. Eine Weitergabe an Dritte, ist nur im Rahmen der jeweiligen Planungs- bzw. Baumaßnahme zulässig.

N

© Geobasisdaten - Stadt Düsseldorf, Vermessungs- und Liegenschaftsamt - 62/52-EII 8363/11

Netzgesellschaft Düsseldorf mbH

Flur: Düsseldorf, Eller, 39, 53

| | |
|---|---|
| Maßstab: 1 : 250 | Erstellt am: 01.09.2026 08:46:19 |
| Planwerk: Gas | Ausk.nr: 20260901_0004_V01 |
| Tel.: 0211/821-8107<br>EMail: leitungsauskunft@netz-duesseldorf.de | Anschrift: Höherweg 200<br>40233 Düsseldorf |

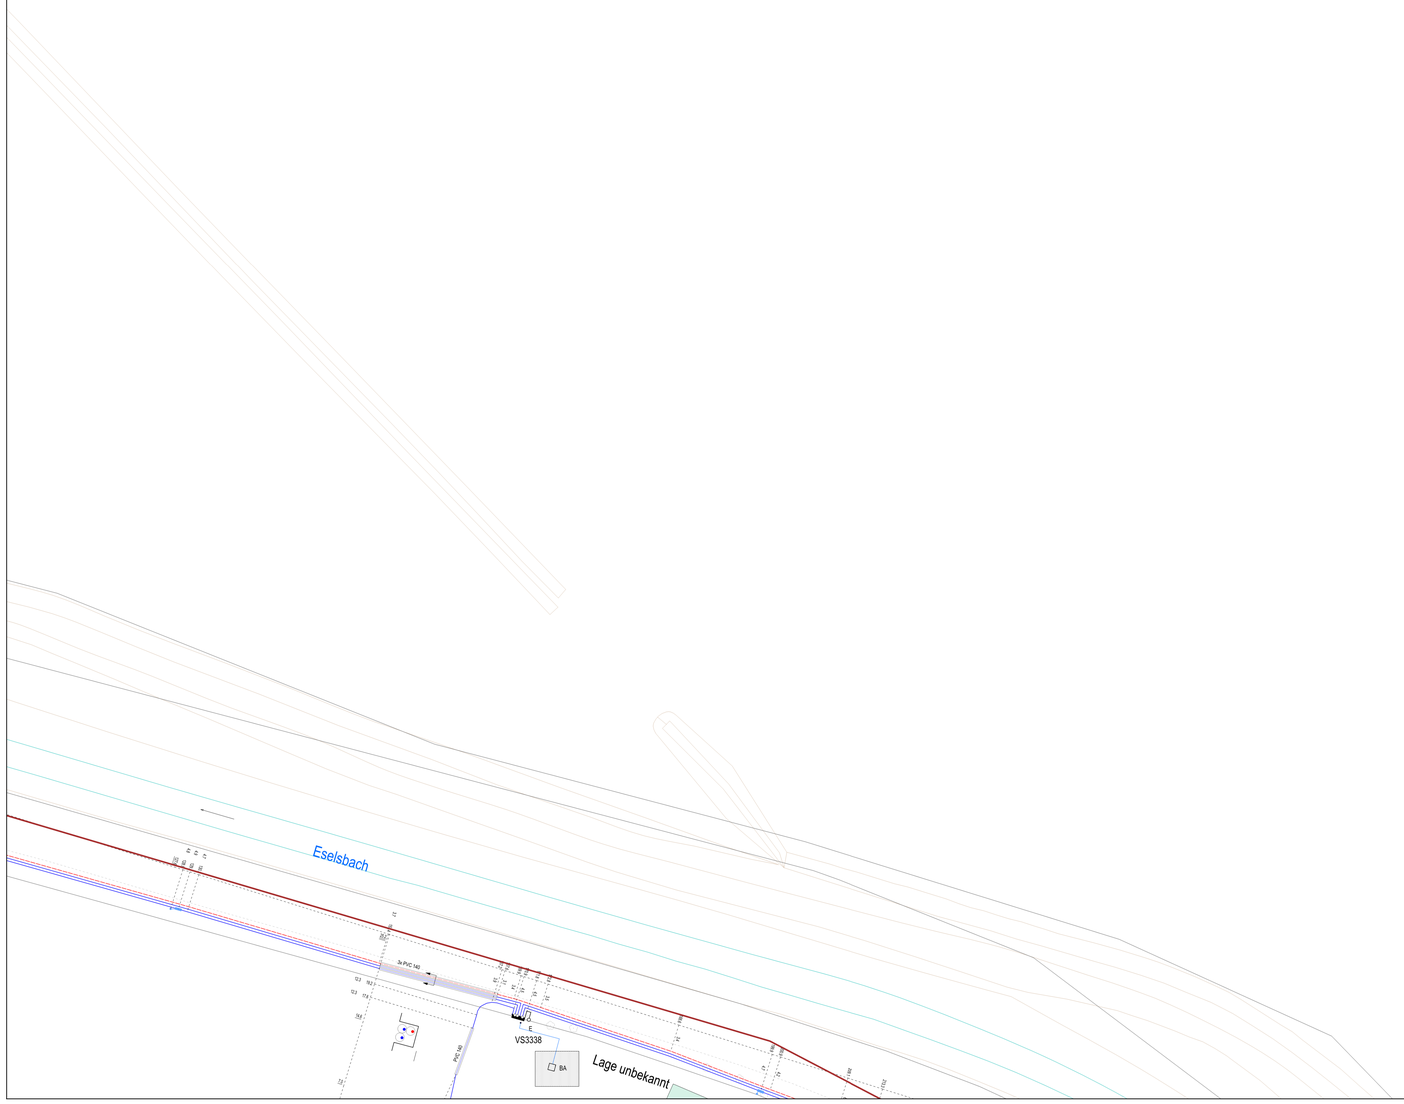


Die bereitgestellten Pläne stellen den momentan dokumentierten Netzzustand dar.
Veränderungen im Netz können jederzeit stattfinden. Mit Abweichungen der angegebenen Maße muss gerechnet werden.
Im Übrigen wird darauf verwiesen, dass sich auch außer Betrieb befindliche, nicht dokumentierte Leitungen
und Anlagen im Planungs- und Baubereich befinden können. Die in den Bestandsplänen angegebenen Maße beziehen sich
auf den Zeitpunkt der Verlegung unserer Anlagen. Die Entnahme von Maßen durch Abgreifen ist nicht zulässig.
Eventuelle zwischenzeitlich vorgenommene Änderungen müssen von demjenigen, der die Bauarbeiten ausführt, unbedingt
berücksichtigt werden. Er hat die Pflicht, sich durch fachgerechte Erkundigungsmaßnahmen (z.B. Ortung, Querschläge, Suchschlitze o.ä.)
über die tatsächliche Lage der im Baubereich vorhandenen Versorgungsanlagen Gewissheit zu verschaffen.
Darüber hinaus sind die Hinweise zum Schutz von erdverlegten Versorgungsanlagen zu beachten.
Diese finden Sie in der aktuellen Schutzanweisung unter (www.netz-duesseldorf.de/download-center).
Die Leitungsauskunft darf nur im Rahmen konkreter Planungs- und Baumaßnahmen verwendet werden.
Das Kopieren, Verwerten, Veröffentlichen sowie eine sonstige Nutzung der Inhalte der Leitungsauskunft außerhalb des
Nutzungszwecks ist nicht gestattet. Eine Weitergabe an Dritte, ist nur im Rahmen der jeweiligen Planungs- bzw. Baumaßnahme zulässig.

N

© Geobasisdaten - Stadt Düsseldorf, Vermessungs- und Liegenschaftsamt - 62/52-EII 8363/11

Netzgesellschaft Düsseldorf mbH

Flur: Düsseldorf, Eller, 39, 53

| | |
|---|---|
| Maßstab: 1 : 250 | Erstellt am: 01.09.2026 08:46:19 |
| Planwerk: Strom_Bestand_Bunt | Ausk.nr: 20260901_0004_V01 |
| | Anschrift: Höherweg 200<br>40233 Düsseldorf |

Tel.: 0211/821-8107
EMail: leitungsauskunft@netz-duesseldorf.de

Die bereitgestellten Pläne stellen den momentan dokumentierten Netzzustand dar.
Veränderungen im Netz können jederzeit stattfinden. Mit Abweichungen der angegebenen Maße muss gerechnet werden.
Im Übrigen wird darauf verwiesen, dass sich auch außer Betrieb befindliche, nicht dokumentierte Leitungen
und Anlagen im Planungs- und Baubereich befinden können. Die in den Bestandsplänen angegebenen Maße beziehen sich
auf den Zeitpunkt der Verlegung unserer Anlagen. Die Entnahme von Maßen durch Abgreifen ist nicht zulässig.
Eventuelle zwischenzeitlich vorgenommene Änderungen müssen von demjenigen, der die Bauarbeiten ausführt, unbedingt
berücksichtigt werden. Er hat die Pflicht, sich durch fachgerechte Erkundigungsmaßnahmen (z.B. Ortung, Querschläge, Suchschlitze o.ä.)
über die tatsächliche Lage der im Baubereich vorhandenen Versorgungsanlagen Gewissheit zu verschaffen.
Darüber hinaus sind die Hinweise zum Schutz von erdverlegten Versorgungsanlagen zu beachten.
Diese finden Sie in der aktuellen Schutzanweisung unter (www.netz-duesseldorf.de/download-center).
Die Leitungsauskunft darf nur im Rahmen konkreter Planungs- und Baumaßnahmen verwendet werden.
Das Kopieren, Verwerten, Veröffentlichen sowie eine sonstige Nutzung der Inhalte der Leitungsauskunft außerhalb des
Nutzungszwecks ist nicht gestattet. Eine Weitergabe an Dritte, ist nur im Rahmen der jeweiligen Planungs- bzw. Baumaßnahme zulässig.

N

© Geobasisdaten - Stadt Düsseldorf, Vermessungs- und Liegenschaftsamt - 62/52-EII 8363/11

Netzgesellschaft Düsseldorf mbH

Flur: Düsseldorf, Eller, 39, 53

| | |
|---|---|
| Maßstab: 1 : 250 | Erstellt am: 01.09.2026 08:46:19 |
| Planwerk: Wasser | Ausk.nr: 20260901_0004_V01 |
| Tel.: 0211/821-8107<br>EMail: leitungsauskunft@netz-duesseldorf.de | Anschrift: Höherweg 200<br>40233 Düsseldorf |