
Eisenbahndirektionsbezirk Erfurt.
Betriebsinspektion Meiningen.
Strecke: Eisenach-Veilsdorf: Lichtenfels

Verzeichnung.

Entwurf
für die Erneuerung des Durchlasses in km 71,4+77.
– km alt = 71,9+50,60 –

Querprofil a-a.
M. 1:100

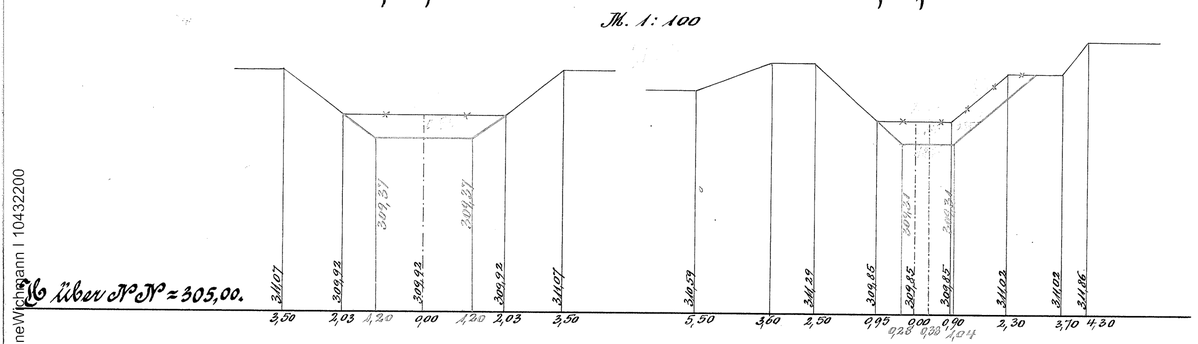


Querprofil b-b.


Schnitt c'-c'



Schnitt a'-a'
Maßstab 1:100

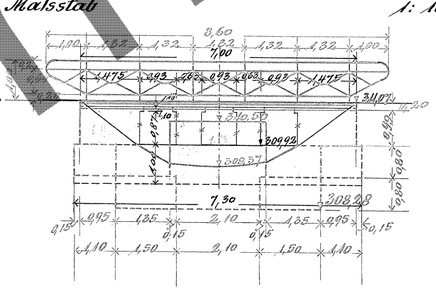


Schnitt b'-b'

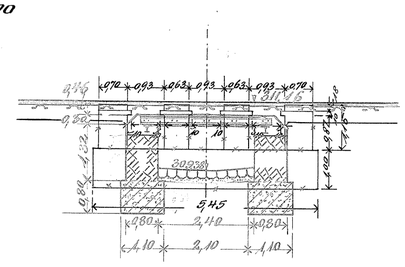


Längenschnitt d-d.
Maßstab der Längen 1:200 u. der Höhen 1:100.



Längenschnitt
M. 1:100.

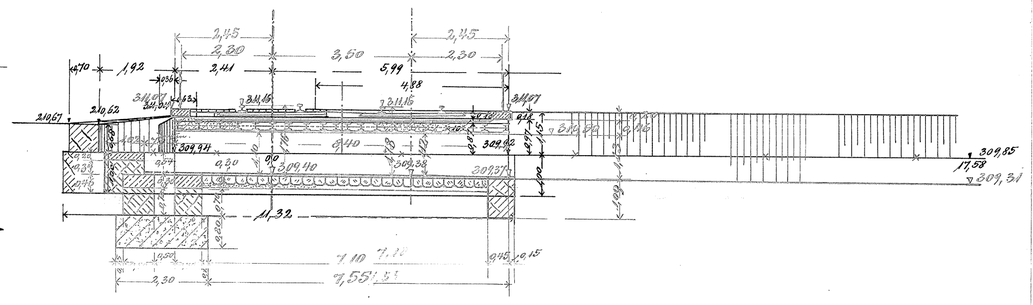

Lageplan.
Flur - Bezirks.

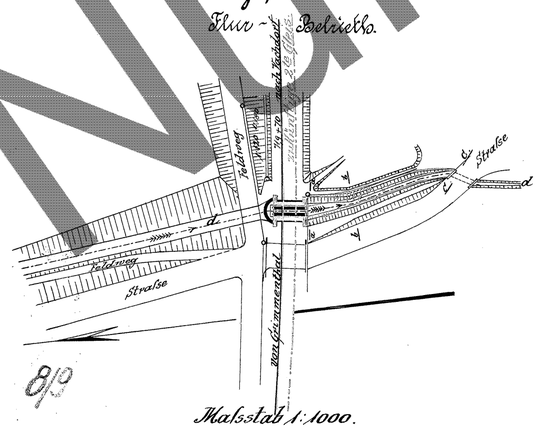
Straße
Straße
Feldweg
Straße
Straße
Straße