Gewölbte Wege- und Bach-Unterführung.

(Beverbach.)

Kgl. Eis. Direkt. (Linkrech)

Köln-Horbeuthal km 68,4 + 85

Blatt I.

Lageplan 1:1000.

Schnitt A-B. C-D.

Schnitt E-M.

Schnitt N-O.

Schnitt G-H.

Schnitt J-K.

Grundriss u. oberer Ansicht.

MAUERWERKSSTÄRKEN IM BEREICH DER BOHRUNG
I = 2,58 M
II = 2,38 M
III = 2,17 M
IV = 2,35 M

AUF DEN GEWÖLBEBRÜCKEN KEINE ABDICHTUNG SONDERN NUR ISOLIERANSTRICH.
MAUERWERK IN EINWANDFREIEM ZUSTAND.*

* BOHRUNGEN SIND NOCH NACHZUHOLEN!

Einstieg nicht mehr vorhanden

C 18 N. 232.

1:100.

Köln, im November 1890

Königl. Eisenb. Direktion (Linksrh.)

(gez.) Gabain

Bauinspektor Bauer

(gez.) Bau

Für die Übereinstimmung
Köln, im November 1890
Winkler
Königl. Eisenb. Baumstr.

Bromidirt in der Landbahnhofsgeometrischen Vorprüfung
Nachtrag Nr. 3 Februar 1893
Dr. Hofmann Bromidirt
Mayer

Lage der Leitungen (in der 30. Wo. 83 Angabe von # vorgestellt)!
Köln 23/9.83

66.4

Jbeb 25/9 1/12

Index	Änderungen bzw. Ergänzungen	Name:	Datum:

Prüfvermerke

die Übereinstimmung der Zeichnung mit der Ausführung bestätigt:

für den Auftragnehmer: Ort, Datum, Name in Druckbuchstaben, Unterschrift

für die DB ... Ort, Datum, Name in Druckbuchstaben, Unterschrift

Interoperabilität geprüft (benannte Stelle), Name

Ort, Datum, Name in Druckbuchstaben, Unterschrift — geprüft

Qualitätssicherung

Ort, Datum, Name in Druckbuchstaben, Unterschrift — geprüft

Eisenbahn-Bundesamt

gleichgestellt mit Prüfexemplaren

Ort, Datum, Name in Druckbuchstaben, Unterschrift

Freigabe zur ..... Prüfung

Ort, Datum, Name in Druckbuchstaben, Unterschrift

Prüfingenieur

Bauvertragsberechtigter (BVB)


Ort, Datum, Name in Druckbuchstaben, Unterschrift (BVB)

Genehmigung zur Bauausführung

Ort, Datum, Name in Druckbuchstaben, Unterschrift

Bauherr:	Projektleitung	Auftragnehmer (AN):	Planung:
DB InfraGO AG Regionalbereich West Projekte KB Köln (I.S-W-K-K) Hermann-Pünder-Str. 3 50679 Köln	DB InfraGO AG Regionalbereich West Projekte KB Köln (I.S-W-K-K) Hermann-Pünder-Str. 3 50679 Köln	DB Engineering & Consulting GmbH Region West Planung Köln (I.TV-W-P-W-K S) Ausweg 3 50679 Köln	DB Engineering & Consulting GmbH Region West Planung Köln (I.TV-W-P-W-K S) Ausweg 3 50679 Köln
Ort, Datum, Unterschrift	Ort, Datum, Unterschrift	Ort, Datum, Unterschrift	Ort, Datum, Unterschrift

Lageskizze (unmaßstäblich)

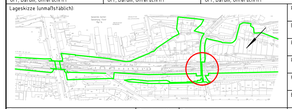

Projektnummer DB	T.016058338
BIM-Datenordnung	
Planzeichen	Bbu
Planart	Bestandsplan
Höhen- und Koordinatensystem	DHHN92, DB-Ref
Erwirkungs-Lastmodell	LM 71 (α=1,21), SW/0, SW/2
Entwurfsgeschwindigkeit	≤160 km/h
Barcodenummer	
BW-Kennziffer	1615
Bauwerksnummer	2602 • 068 • 493 • 344100
Strecke	2600
Streckenabschnitt	Köln - Aachen
Kilometer	68,4+93

1:100	Erstellt	04/2024	Mander	Erneuerung EÜ Drimbornstraße	
EP	Geprüft	04/2024	Wagner	Bauwerksplan (1690)	
	Freigegeben	04/2024	Ikarr		
	Datum		Name		
	de				
	Anlage		Plan-Nr.		1160x594mm
	5.4		EP_IB_BEST		

3136/2024/5573 Handout B Nr.5 BIM-Projekt EU Projektverbund 68000 Köln_Deutzerfeld_Ph_3_EP_IB_BEST.dwg 1:1